



Rapport de mission de repérage des matériaux et produits de la liste A et B contenant de l'amiante à intégrer au Dossier Technique Amiante (DTA)

Examen réalisé conformément à l'application du décret n°2011-629 du 3 juin 2011 relatif à la protection contre les risques sanitaires liés à une exposition à l'amiantedans les immeubles bâtis, aux arrêtés du 12 décembre 2012 relatif aux critères d'évaluation de l'état de conservation MPCA de la liste A et B et au contenu du rapport de repérage, l'arrêté du 21 décembre 2012 relatif aux recommandations générales de sécurité et au contenu de la fiche récapitulative du DTA, à la norme NF X 46-020 et ses annexes.

Adresse du bien

Adresse: RES DE BRETAGNE

CP - Ville : 53100 MAYENNE

Référence client : __0010100005_

Rapport émis le : 01/04/2017

Désignation : Habitation (Parties communes) - Bâtiment composé de 1 cage et de 3 étages

Sommaire Sommaire									
Rapport	Annexes								
A - Désignation de l'immeuble B - Propriétaire / Donneur d'ordre C - Opérateur de repérage D - Personne autorisant l'émission du rapport E - Listes des locaux visités F - Conclusion(s) du rapport de mission G - Commentaires et réserves H - Locaux ou parties de locaux non visitées I - Rapports précédemment réalisés J - Objet, méthodologie et cadre juridique de l'intervention K - Périmètre de repérage	Plan de repérage technique Reportage photographique Etat de conservation des matériaux de la liste A Etat de conservation des materiaux de la liste B Fiche d'identification et de cotation des prélèvements Rapport(s) d'analyse(s) du laboratoire Documents	21 pages 8 page(s) Sans objet 22 page(s) 1 page 17 page(s) 1 page							
L - Conditions de réalisation du repérage M - Grille de résultat du repérage N - Obligation(s) réglementaire(s) du propriétaire N1 - Recommandations de gestion adaptées aux besoins de protection des personnes O - Recommandations générales de sécurité P - Informations complémentaires									

Présence d'amiante	Oui
Présence de pièce(s) non visitée(s)	Oui

Le présent rapport ne peut être reproduit que dans sa totalité







Renseignements administratifs

Désignation de l'immeuble RES DE BRETAGNE Adresse du bien :

53100 MAYENNE

Non communiqué

Non communiqué

Non communiqué - Non communiqué

Habitation (Parties communes)

Bâtiment composé de 1 cage et de 3 étages

0010100005

Propriétaire : O.P.H. MAYENNE

HABITAT

Adresse:

D

В

Donneur d'ordre : O.P.H. MAYENNE HABITAT

Adresse :

Propriétaire / Donneur d'ordre

10 RUE AUGUSTE 10 RUE AUGUSTE BEUNEUX -**BEUNEUX - CS 62039** CS 62039 53020 LAVAL CEDEX 53020 LAVAL CEDEX 9

Ref donneur d'ordre : CVMAY01

Date commande : 22/03/2017

22/03/2017 Date repérage :

Représentant du donneur d'ordre : O.P.H. MAYENNE HABITAT

Rapport émis le : 01/04/2017

C Opérateur de repérage

Date de construction ou permis de construire :

AC Environnement Siret: 441355914

Fonction du bâtiment :

Batiment:

N° de lot :

Références client :

Descriptif sommaire:

Etage:

Nom prénom : PALLUEL Matthieu

Le présent rapport est établi par une onne dont les compétences sont certifiées par ICERT CERTIFICATION Parc Edonia Bat G rue de la

Terre Victoria 35760 ST GREGOIRE

Certification n°: CPDI 3879 V2 Délivré le 28/04/2016

MORA Denis Nom prénom :

Fonction: Responsable technique

Assurance: QBE Insurance 031 0004725 (Date de validité : 01/01/2018)

Personne autorisant l'émission du rapport

Liste des locaux visités

Plan	Volume	Plan	Volume			
Sous sol	Vol 1 (PC Sous sol 1)	Sous sol	Vol 2 (Accès sous-sol)			
Sous sol	Vol 3 (PC Sous sol 2)	Sous sol	Vol 4 (Local vide-ordure)			
Etages	Vol 5 (Hall d'entrée)	Etages	Vol 6 (Local à velo)			
Etages	Vol 7 (PC RDC)	Etages	Vol 8 (PC R+1)			
Etages	Vol 9 (PC R+2)	Etages	Vol 10 (PC R+3)			
Toiture	Vol 11 (Toiture)	Masse	Vol 12 (Masse)			
Façade avant	Vol 13 (Façade avant)	Pignon gauche	Vol 14 (Pignon gauche)			
Façade arrière	Vol 15 (Façade arrière)	Pignon droit	Vol 16 (Pignon droit)			
Vide sanitaire	Vol 17 (Vide sanitaire)					





Conclusions

F Conclusion(s) du rapport de mission

▶ Dans le cadre de la mission décrite en tête de rapport, il a été repéré des matériaux et produits susceptibles de contenir de l'amiante pour lesquels des sondages et/ou prélèvements doivent être effectués

Localisation	Matériau	Justification d'impossibilité technique
Vol 1	Panneaux vissés	Impossible de connaître la nature des matériaux présents derrières
(PC Sous sol 1)		les panneaux de fibralith sans sondage destructiff.
Vol 3	Panneaux vissés	Impossible de connaître la nature des matériaux présents derrières
(PC Sous sol 2)		les panneaux de fibralith sans sondage destructiff.
Vol 4	Panneaux vissés	Impossible de connaître la nature des matériaux présents derrières
(Local vide-ordure)		les panneaux de fibralith sans sondage destructiff.
Vol 11	Ardoises composites	inaccessible sans nacelle
(Toiture)		

▶ Dans le cadre de la mission décrite en tête de rapport, il a été repéré des matériaux et produits contenant de l'amiante







		Critère de décision						
Localisation	Matériau	après analyse	sur décision de l' opérateur					
Vol 1	Conduit en fibres-ciment		Positif sur jugement personnel					
(PC Sous sol 1)								
Vol 1	Conduit en fibres-ciment		Positif sur jugement personnel					
(PC Sous sol 1) Vol 13 (Façade avant)	Fibrociment gris sous forme de	Desitif our analyse						
voi 13 (Façade availt)	plaque avec fibres visibles +	Positif sur analyse						
	peinture non séparable +							
	polystyrène expansé (billes)							
	non séparable							
Vol 14 (Pignon gauche)	Fibrociment gris sous forme de	Positif sur analyse						
	plaque avec fibres visibles +							
	peinture non séparable +							
	polystyrène expansé (billes)							
	non séparable							
Vol 15 (Façade arrière)	Fibrociment gris sous forme de	Positif sur analyse						
	plaque avec fibres visibles +							
	peinture non séparable + polystyrène expansé (billes)							
	non séparable							
Vol 16 (Pignon droit)	Fibrociment gris sous forme de	Positif sur analyse						
. c. io (i ignori dioit)	plague avec fibres visibles +	. John our arrange						
	peinture non séparable +							
	polystyrène expansé (billes)							
	non séparable							
Vol 17	Conduit en fibres-ciment		Positif sur jugement personnel					
(Vide sanitaire)								
Vol 17	Conduit en fibres-ciment		Positif sur jugement personnel					
(Vide sanitaire)								
Vol 17	Conduit en fibres-ciment		Positif sur jugement personnel					
(Vide sanitaire) Vol 17	Conduit en fibres-ciment		Positif sur jugement personnel					
(Vide sanitaire)	Conduit en libres-ciment		Fositii sui jugement personnei					
Vol 17	Conduit en fibres-ciment		Positif sur jugement personnel					
(Vide sanitaire)			, com con jugament paraconner					
Vol 1	Conduit en fibres-ciment		Positif sur jugement personnel					
(PC Sous sol 1)								
Vol 1	Conduit en fibres-ciment		Positif sur jugement personnel					
(PC Sous sol 1)								
Vol 4	Conduit en fibres-ciment		Positif sur jugement personnel					
(Local vide-ordure) Vol 4	Conduit en fibres-ciment		Desitif our juggment personnel					
(Local vide-ordure)	Conduit en libres-ciment		Positif sur jugement personnel					
Vol 2	Plaque isolante fibres-ciment		Positif sur jugement personnel					
(Accès sous-sol)	riaquo iocianto incico ciment		r doith dar jagernent perdemier					
Vol 7	Plaque isolante fibres-ciment		Positif sur jugement personnel					
(PC RDC)			, , ,					
Vol 7	Plaque isolante fibres-ciment		Positif sur jugement personnel					
(PC RDC)								
Vol 7	Conduit en fibres-ciment		Positif sur jugement personnel					
(PC RDC)								
Vol 8	Plaque isolante fibres-ciment		Positif sur jugement personnel					
(PC R+1) Vol 8	Plaque isolante fibres-ciment		Positif sur jugement personnel					
(PC R+1)	Flaque isolalite libres-cilient		Positii sui jugement personner					
Vol 9	Plaque isolante fibres-ciment		Positif sur jugement personnel					
(PC R+2)	raque testante fibres siment		1 com our jagoment personner					
Vol 9	Plaque isolante fibres-ciment		Positif sur jugement personnel					
(PC R+2)								
Vol 10	Conduit en fibres-ciment		Positif sur jugement personnel					
(PC R+3)								
Vol 10	Conduit en fibres-ciment		Positif sur jugement personnel					
(PC R+3)	Our deit au film		Decitif cont.					
Vol 10	Conduit en fibres-ciment		Positif sur jugement personnel					
(PC R+3)								





G Commentaire(s) et réserve(s)

Commentaire n°1

Le diagnostic amiante a été réalisé en simulant une prestation type démolition afin de repérer l'ensemble des matériaux susceptible de contenir de l'amiante. Cependant le bâtiment n'est pas à démolir. De plus il n'est pas vide de meubles. Des réserves sont émises sur les matériaux non accessibles sans destruction importante ou démontage d'éléments de la construction. Réserves sur : Les matériaux présents entre les doublages et la maçonnerie, invisibles sans dépose du doublage. Les sorties de conduits sur les façades extérieures avec caches intérieurs empêchant leur repérage si des sondages destructifs ne sont pas effectués. Les matériaux présents dans les plénums, invisibles sans dépose du faux plafond. Les matériaux présents sous les bardages présents en façade. Les matériaux présents dans les coffrages verticaux et horizontaux. Les éléments ponctuels de toiture où une nacelle est nécessaire pour être exhaustif. Les réseaux et canalisations présents sous et autour du bâtiment et recouverts par d'autres matériaux, (exemple réseau d'évacuation des eaux usées...) Dans le cadre du diagnostic amiante type « avant démolition » dans les parties communes du bâtiment, certains matériaux susceptibles de contenir de l'amiante n'ont pas fait l'objet de prélèvements spécifiques à la demande du client : - Les diverses peintures présentes dans les parties communes (Peinture sur les portes, fenêtres, garde-corps, murs, plafond...)

Commentaire n°2

Impossible de se déplacer dans tout le vide sanitaire. Certaines parties n'ont pu etre visitées. Cepandant l'ensemble des réseaux d'eau et des conduits d'air repérés sont en fibre-ciment.

H Locaux ou parties de locaux non visités

Liste des locaux ou parties de locaux, composants ou parties de composants qui n'ont pu être visités et pour lesquels des investigations complémentaires sont nécessaires afin de statuer sur la présence ou l'absence d'amiante conformément aux articles R1334-15 à R1334-18 du Code de la Santé Publique:

Localisation	Justification(s)	Investigations supplémentaires
Combles - Combles	Moyen investigation non mis a disposition	Combles Trappe inaccessibles, accès dangereux







Condition de repérage

Rapports précédemment réalisés

Date	Références	Principales conclusions
cf fiche récapitulative	cf fiche récapitulative	cf fiche récapitulative

J Objet, méthodologie et cadre juridique de l'intervention

<u>Objet de la mission</u>: Mise à niveau règlementaire des DTA existants, établissement du rapport de repérage des matériaux et produits de la liste A et B de n'annexe 13-9 du code de la santé publique.

<u>Obligation règlementaire de la constitution du DTA :</u> le présent rapport devra être joint aux autres pièces règlementaires constitutives du Dossier Technique Amiante du bien désigné en page de garde.

<u>Méthodologie</u>: rechercher, identifier, localiser et évaluer l'état de conservation des produits de la liste A et B. Pour les matériaux de la liste B, leur risque de dégradation lié à l'environnement est également évalué.

Cadre juridique:

- des articles R.1334-16, R.1334-20, R.1334-21, R 1334-23, R 1334-27 du Code de la Santé Publique
- du décret n°2011-629 du 3 juin 2011 relatif à la protection de la population contre les risques sanitaires liés à une exposition à l'amiante dans les immeubles bâtis
- de l'arrêté du 12 décembre 2012 relatif aux critères d'évaluation de l'etat de conservation des matériaux et produits de la liste A contenant de l'amiante et au contenu du rapport de repérage
- de l'arrêté du 12 décembre 2012 relatif aux critères d'évaluation de l'etat de conservation des matériaux et produits de la liste B contenant de l'amiante et au contenu du rapport de repérage
- de l'arrêté du 21 décembre 2012 relatif aux recommandations générales de sécurité et au contenu de la fiche récapitulative du « dossier technique amiante »

Limite de la mission:

En aucun cas, les résultats de la présente mission ne peuvent être utilisés comme seul repérage préalable à la réalisation de travaux, à la démolition.

K Périmètre de repérage

Notre périmètre d'intervention englobe l'ensemble des locaux ou parties de l'immeuble concerné par la mission de repérage et figurant sur le schéma de repérage joint en annexe à l'exclusion des locaux ou parties d'immeuble n'ayant pu être visités (cf. paragraphe H).

La liste des locaux ou parties de locaux visités sont listés dans le tableau des résultats détaillés (cf. paragraphe E: Liste des locaux visités)







Condition de réalisation du repérage

Programme de repérage

Le programme de repérage de la présente mission, mentionnné à l'article R.1334-20 est défini dans l'annexe 13-9 du code de la santé public, modifié par le décret 2011-629 à savoir:

Liste A mentionnée à l'article R 1334-20
COMPOSANT A SONDER OU A VERIFIER
Flocages
Calorifugeages
Faux plafonds

Liste B mentionnée à l'article R 1334-20

COMPOSANT DE LA CONSTRUCTION	PARTIE DU COMPOSANT A VERIFIER OU A SONDER
	1. Parois verticales intérieures
Murs et cloisons "en dur" et poteaux (périphériques et intérieurs).	Enduits projetés, revêtements durs (plaques menuiserie, amiante-ciment) et entourages de poteaux (carton, amiante-ciment, matériau sandwich, carton + plâtre), coffrage perdu.
Cloisons (légères et préfabriquées), gaines et coffres.	Enduits projetés, panneaux de cloisons.
	2. Planchers et plafonds
Plafonds, poutres et charpentes, gaines et coffres.	Enduits projetés, panneaux collés ou vissés.
Planchers	Dalles de sol.
3. Condu	its, canalisations et équipements intérieurs
Conduits de fluides (air, eau et autres fluides).	Conduits, enveloppe de calorifuges.
Clapets / volets coupe feu	Clapets, volets, rebouchage.
Portes coupe feu	Joints (tresses, bandes).
Vides ordures	Conduits.
	4. Eléments extérieurs
Toitures.	Plaques, ardoises, accessoires de couverture (composite, fibres-ciment), bardeaux bitumineux.
Bardages et façades légères.	Plaques, ardoise, panneaux (composites, fibre-ciment).
Conduits en toiture et façade.	Conduits en amiante-ciment : eaux pluviales, eaux usées, conduits de fumée.



Référence: 002LQ000387-1

Grille de résultats du repérage

						Descriptif de l'action me	née		Laboratoire		_	Etat de
					7.6	'					Conclusion	conserva-
Localisation	Categorie	Composant	Partie de composant	Liste	Réf action	Description	Précision	Ref prél.	Descriptif	Résultat		tion
						Etages						
Vol 7 (PC RDC) - Vol 8 (PC R+1) - Vol 9 (PC R+2)	Plafond et faux-plafonds	Plafonds	Enduit ciment	В	S12 - S13 - S14	Sondage et extension de la zone homogène du prélèvement P10	sous face paliers	002LQ0 00387 n°10	Enduit gris en vrac hétérogène non séparable + peinture non séparable	Négatif	Négatif sur analyse	
Vol 7 (PC RDC) - Vol 8 (PC R+1) - Vol 9 (PC R+2) - Vol 10 (PC R+3)	Parois verticales intérieures et enduits	Murs et cloisons	Enduit ciment	В	S16 - S17 - S18 - S19	Sondage et extension de la zone homogène du prélèvement P11	saumon	002LQ0 00387 n°11	Enduit compact gris hétérogène + peinture non séparable	Négatif	Négatif sur analyse	
Vol 7 (PC RDC)	Parois verticales intérieures et enduits	Murs et cloisons	Enduit ciment	В	P13	Réalisation d'un prélevement	porteur gaine technique	002LQ0 00387 n°13	Enduit gris en vrac hétérogène non séparable + peinture non séparable	Négatif	Négatif sur analyse	
Vol 7 (PC RDC) - Vol 8 (PC R+1) - Vol 9 (PC R+2) - Vol 10 (PC R+3)	Parois verticales intérieures et enduits	Murs et cloisons	Enduit ciment	В	P13 - S21 - S22 - S23	Sondage et extension de la zone homogène du prélèvement P13	porteur gaine technique	002LQ0 00387 n°13	Enduit gris en vrac hétérogène non séparable + peinture non séparable	Négatif	Négatif sur analyse	
Vol 7 (PC RDC)	Parois verticales intérieures et enduits	Murs et cloisons	Enduit ciment	В	P14	Réalisation d'un prélevement	cloisons gaine technique	002LQ0 00387 n°14	Enduit compact gris hétérogène + peinture non séparable	Négatif	Négatif sur analyse	
Vol 7 (PC RDC) - Vol 8 (PC R+1) - Vol 9 (PC R+2) - Vol 10 (PC R+3)	Parois verticales intérieures et enduits	Murs et cloisons	Enduit ciment	В	P14 - S25 - S26 - S27	Sondage et extension de la zone homogène du prélèvement P14	cloisons gaine technique	002LQ0 00387 n°14	Enduit compact gris hétérogène + peinture non séparable	Négatif	Négatif sur analyse	
Vol 7 (PC RDC)	Parois verticales intérieures et enduits	Murs et cloisons	Enduit ciment	В	P19	Réalisation d'un prélevement	cloisons	002LQ0 00387 n°19	Enduit compact gris hétérogène + peintures multiples non séparable	Négatif	Négatif sur analyse	
Vol 7 (PC RDC) - Vol 8 (PC R+1) - Vol 9 (PC R+2) - Vol 10 (PC R+3)	Parois verticales intérieures et enduits	Murs et cloisons	Enduit ciment	В	P19 - S39 - S40 - S41	Sondage et extension de la zone homogène du prélèvement P19	cloisons	002LQ0 00387 n°19	Enduit compact gris hétérogène + peintures multiples non séparable	Négatif	Négatif sur analyse	





						Etages						
Vol 7 (PC RDC)	Parois verticales intérieures et enduits	Murs et cloisons	Enduit ciment	В	P20	Réalisation d'un prélevement	gris en partie basse	002LQ0 00387 n°20	Enduit compact gris hétérogène + peintures multiples non séparable	Négatif	Négatif sur analyse	
Vol 7 (PC RDC)	Parois verticales intérieures et enduits	Murs et cloisons	Enduit ciment	В	P21	Réalisation d'un prélevement	blanc en partie haute	002LQ0 00387 n°21	Enduit compact gris hétérogène + peintures multiples non séparable	Négatif	Négatif sur analyse	
Vol 6 (Local à velo)	Plafond et faux-plafonds	Plafonds	Enduit ciment	В	P26	Réalisation d'un prélevement		002LQ0 00387 n°26	Enduit gris en vrac hétérogène non séparable + peinture non séparable	Négatif	Négatif sur analyse	
Vol 10 (PC R+3)	Plafond et faux-plafonds	Plafonds	Enduit ciment	В	P28	Réalisation d'un prélevement	dernier étage	002LQ0 00387 n°28	Enduit gris en vrac hétérogène non séparable + peinture non séparable	Négatif	Négatif sur analyse	
Vol 7 (PC RDC)	Plafond et faux-plafonds	Plafonds	Plaque isolante fibres-ciment	В	S77	Plafond gaine electrique					Présence sur jugement personnel de l'opérateur de repérage	EP
Vol 7 (PC RDC)	Plafond et faux-plafonds	Plafonds	Plaque isolante fibres-ciment	В	S78	Plafond gaine electrique					Présence sur jugement personnel de l'opérateur de repérage	EP
Vol 7 (PC RDC)	Conduits, canalisations et équipements	Conduit air	Conduit en fibres-ciment	В	S79						Présence sur jugement personnel de l'opérateur de repérage	EP
Vol 8 (PC R+1)	Plafond et faux-plafonds	Plafonds	Plaque isolante fibres-ciment	В	S80	Plafond gaine electrique					Présence sur jugement personnel de l'opérateur de repérage	EP
Vol 8 (PC R+1)	Plafond et faux-plafonds	Plafonds	Plaque isolante fibres-ciment	В	S81	Plafond gaine electrique					Présence sur jugement personnel de l'opérateur de repérage	EP



						Etages						
Vol 9 (PC R+2)	Plafond et faux-plafonds	Plafonds	Plaque isolante fibres-ciment	В	S82	Plafond gaine electrique					Présence sur jugement personnel de l'opérateur de repérage	EP
Vol 9 (PC R+2)	Plafond et faux-plafonds	Plafonds	Plaque isolante fibres-ciment	В	S83	Plafond gaine electrique					Présence sur jugement personnel de l'opérateur de repérage	EP
Vol 10 (PC R+3)	Conduits, canalisations et équipements	Conduit air	Conduit en fibres-ciment	В	S84						Présence sur jugement personnel de l'opérateur de repérage	EP
Vol 10 (PC R+3)	Conduits, canalisations et équipements	Conduit air	Conduit en fibres-ciment	В	S85						Présence sur jugement personnel de l'opérateur de repérage	EP
Vol 10 (PC R+3)	Conduits, canalisations et équipements	Conduit air	Conduit en fibres-ciment	В	S86						Présence sur jugement personnel de l'opérateur de repérage	EP
					F	açade arrière						
Vol 15 (Façade arrière)	Façades	Bardages	Plaques fibres	В	S54 (P31)	Sondage et extension de la zone homogène du prélèvement P31	Beige	002LQ0 00387 n°31	Fibrociment gris sous forme de plaque avec fibres visibles + peinture non séparable + polystyrène expansé (billes) non séparable	Positif	Présence sur analyse	EP
Vol 15 (Façade arrière)	Façades	Bardages	Plaques fibres	В	S56	Sondage et extension de la zone homogène du prélèvement P32	gris	002LQ0 00387 n°32	Matériau compact beige hétérogène avec fibres	Négatif	Négatif sur analyse	
Vol 15 (Façade arrière)	Façades	Bardages	Plaques fibres	В	S58	Sondage et extension de la zone homogène du prélèvement P33	beige	002LQ0 00387 n°33	Matériau compact beige avec fibres	Négatif	Négatif sur analyse	
					ı	Façade avant						





						Façade avant						
Vol 13 (Façade avant)	Façades	Bardages	Plaques fibres	В	P31	Réalisation d'un prélevement	Beige	002LQ0 00387 n°31	Fibrociment gris sous forme de plaque avec fibres visibles + peinture non séparable + polystyrène expansé (billes) non séparable	Positif	Présence sur analyse	EP
Vol 13 (Façade avant)	Façades	Bardages	Plaques fibres	В	P32	Réalisation d'un prélevement	gris	002LQ0 00387 n°32	Matériau compact beige hétérogène avec fibres	Négatif	Négatif sur analyse	
Vol 13 (Façade avant)	Façades	Bardages	Plaques fibres	В	P32	Sondage et extension de la zone homogène du prélèvement P32	gris	002LQ0 00387 n°32	Matériau compact beige hétérogène avec fibres	Négatif	Négatif sur analyse	
Vol 13 (Façade avant)	Façades	Bardages	Plaques fibres	В	P33	Réalisation d'un prélevement	beige	002LQ0 00387 n°33	Matériau compact beige avec fibres	Négatif	Négatif sur analyse	
						Néant						
Néant	Néant	Néant	Néant	Néa nt	Néant	Néant	Néant	Néant	Néant	Néant	Néant	
						Pignon droit						
Vol 16 (Pignon droit)	Façades	Bardages	Plaques fibres	В	S55 (P31)	Sondage et extension de la zone homogène du prélèvement P31	Beige	002LQ0 00387 n°31	Fibrociment gris sous forme de plaque avec fibres visibles + peinture non séparable + polystyrène expansé (billes) non séparable	Positif	Présence sur analyse	EP
Vol 16 (Pignon droit)	Façades	Bardages	Plaques fibres	В	S57	Sondage et extension de la zone homogène du prélèvement P32	gris	002LQ0 00387 n°32	Matériau compact beige hétérogène avec fibres	Négatif	Négatif sur analyse	
Vol 16 (Pignon droit)	Façades	Bardages	Plaques fibres	В	S59	Sondage et extension de la zone homogène du prélèvement P33	beige	002LQ0 00387 n°33	Matériau compact beige avec fibres	Négatif	Négatif sur analyse	
					P	ignon gauche						



					Р	ignon gauche						
Vol 14 (Pignon gauche)	Façades	Bardages	Plaques fibres	В	S53 (P31)	Sondage et extension de la zone homogène du prélèvement P31	Beige	002LQ0 00387 n°31	Fibrociment gris sous forme de plaque avec fibres visibles + peinture non séparable + polystyrène expansé (billes) non séparable	Positif	Présence sur analyse	EP
						Sous sol						
Vol 1 (PC Sous sol 1)	Parois verticales intérieures et enduits	Murs et cloisons	Enduit ciment	В	P1	Réalisation d'un prélevement		002LQ0 00387 n°1	Enduit ciment	Négatif	Négatif sur analyse	
Vol 1 (PC Sous sol 1) - Vol 3 (PC Sous sol 2) - Vol 4 (Local vide-ordure)	Parois verticales intérieures et enduits	Murs et cloisons	Enduit ciment	В	P1 - S3 - S72	Sondage et extension de la zone homogène du prélèvement P1		002LQ0 00387 n°1	Enduit ciment	Négatif	Négatif sur analyse	
Vol 1 (PC Sous sol 1)	Plafond et faux-plafonds	Plafonds	Enduit plâtre	В	P3	Réalisation d'un prélevement	joints entre panneaux fibralith	002LQ0 00387 n°3	Enduit plâtre	Négatif	Négatif sur analyse	
Vol 3 (PC Sous sol 2) - Vol 4 (Local vide-ordure)	Plafond et faux-plafonds	Plafonds	Enduit plâtre	В	S4 - S74	Sondage et extension de la zone homogène du prélèvement P3	joints entre panneaux fibralith	002LQ0 00387 n°3	Enduit plâtre	Négatif	Négatif sur analyse	
Vol 1 (PC Sous sol 1)	Plafond et faux-plafonds	Plafonds	Panneaux vissés	11 - 1	i1						Impossible de connaître la nature des matériaux présents derrières les panneaux de fibralith sans sondage destructiff.	EP
Vol 3 (PC Sous sol 2)	Plafond et faux-plafonds	Plafonds	Panneaux vissés	11 -	i1						Impossible de connaître la nature des matériaux présents derrières les panneaux de fibralith sans sondage destructiff.	EP



						Sous sol						
Vol 4 (Local vide-ordure)	Plafond et faux-plafonds	Plafonds	Panneaux vissés	11 - 1	i1						Impossible de connaître la nature des matériaux présents derrières les panneaux de fibralith sans sondage destructiff.	EP
Vol 1 (PC Sous sol 1) Vol 4 (Local vide-ordure)	Conduits, canalisations et équipements Conduits, canalisations et	Conduit eau Conduit eau	Calorifugeage Calorifugeage	A	P6 S75	Réalisation d'un prélevement Sondage et extension de la zone homogène du		002LQ0 00387 n°6 002LQ0 00387	Calorifugeage Calorifugeage	Négatif Négatif	Négatif sur analyse Négatif sur analyse	
Vol 1 (PC Sous sol 1)	équipements Conduits, canalisations et équipements	Conduit fluide non identifié	Conduit en fibres-ciment	В	S7	prélèvement P6		n°6			Présence sur jugement personnel de l'opérateur de repérage	EP
Vol 2 (Accès sous-sol)	Conduits, canalisations et équipements	Conduit eau	Calorifugeage	A	P8	Réalisation d'un prélevement	noir	002LQ0 00387 n°8	Enduit noir avec couche bitumineuse + peinture	Négatif	Négatif sur analyse	
Vol 2 (Accès sous-sol)	Plafond et faux-plafonds	Plafonds	Enduit ciment	В	P10	Réalisation d'un prélevement	sous face paliers	002LQ0 00387 n°10	Enduit gris en vrac hétérogène non séparable + peinture non séparable	Négatif	Négatif sur analyse	
Vol 2 (Accès sous-sol)	Parois verticales intérieures et enduits	Murs et cloisons	Enduit ciment	В	P11	Réalisation d'un prélevement	saumon	002LQ0 00387 n°11	Enduit compact gris hétérogène + peinture non séparable	Négatif	Négatif sur analyse	
Vol 2 (Accès sous-sol)	Parois verticales intérieures et enduits	Murs et cloisons	Enduit ciment	В	P11	Sondage et extension de la zone homogène du prélèvement P11	saumon	002LQ0 00387 n°11	Enduit compact gris hétérogène + peinture non séparable	Négatif	Négatif sur analyse	
Vol 2 (Accès sous-sol)	Parois verticales intérieures et enduits	Murs et cloisons	Enduit ciment	В	P12	Réalisation d'un prélevement	gris en plinthe	002LQ0 00387 n°12	Enduit compact gris hétérogène + peintures multiples non séparable	Négatif	Négatif sur analyse	



						Sous sol						
Vol 2 (Accès sous-sol)	Parois verticales intérieures et enduits	Murs et cloisons	Enduit ciment	В	P12	Sondage et extension de la zone homogène du prélèvement P12	gris en plinthe	002LQ0 00387 n°12	Enduit compact gris hétérogène + peintures multiples non séparable	Négatif	Négatif sur analyse	
Vol 2 (Accès sous-sol)	Parois verticales intérieures et enduits	Murs et cloisons	Enduit ciment	В	S20	Sondage et extension de la zone homogène du prélèvement P13	porteur gaine technique	002LQ0 00387 n°13	Enduit gris en vrac hétérogène non séparable + peinture non séparable	Négatif	Négatif sur analyse	
Vol 2 (Accès sous-sol)	Parois verticales intérieures et enduits	Murs et cloisons	Enduit ciment	В	S24	Sondage et extension de la zone homogène du prélèvement P14	cloisons gaine technique	002LQ0 00387 n°14	Enduit compact gris hétérogène + peinture non séparable	Négatif	Négatif sur analyse	
Vol 1 (PC Sous sol 1)	Conduits, canalisations et équipements	Conduit eau	Conduit en fibres-ciment	В	S68						Présence sur jugement personnel de l'opérateur de repérage	EP
Vol 1 (PC Sous sol 1)	Conduits, canalisations et équipements	Conduit eau	Conduit en fibres-ciment	В	S69						Présence sur jugement personnel de l'opérateur de repérage	EP
Vol 4 (Local vide-ordure)	Conduits, canalisations et équipements	Vide ordure	Conduit en fibres-ciment	В	S70						Présence sur jugement personnel de l'opérateur de repérage	EP
Vol 4 (Local vide-ordure)	Conduits, canalisations et équipements	Conduit air	Conduit en fibres-ciment	В	S71						Présence sur jugement personnel de l'opérateur de repérage	EP
Vol 2 (Accès sous-sol)	Plafond et faux-plafonds	Plafonds	Plaque isolante fibres-ciment	В	S76	Plafond gaine electrique					Présence sur jugement personnel de l'opérateur de repérage	EP
						Toiture				·		
Vol 11 (Toiture)	Toiture et étanchéité	Ardoises	Ardoises composites		i3						inaccessible sans nacelle	EP



						Vide sanitaire		
Vol 17 (Vide sanitaire)	Conduits, canalisations et équipements	Conduit eau	Conduit en fibres-ciment	В	S63	Présent jugen personr l'opérate repér.	ent el de ur de	EP
Vol 17 (Vide sanitaire)	Conduits, canalisations et équipements	Conduit fluide non identifié	Conduit en fibres-ciment	В	S64	Présent jugem personr l'opérate repér	e sur E ent el de ur de	EP
Vol 17 (Vide sanitaire)	Conduits, canalisations et équipements	Conduit fluide non identifié	Conduit en fibres-ciment	В	S65	Présent jugen personr l'opérate repér	e sur E ent el de ur de	EP
Vol 17 (Vide sanitaire)	Conduits, canalisations et équipements	Conduit fluide non identifié	Conduit en fibres-ciment	В	S66	Présent jugen personr l'opérate repér	ent el de ur de	EP
Vol 17 (Vide sanitaire)	Conduits, canalisations et équipements	Conduit fluide non identifié	Conduit en fibres-ciment	В	S67	Présent jugem personn l'opérate repér	e sur E ent el de ur de	EP





N Obligation(s) réglementaire(s) du propriétaire

Produits de la liste A (flocage-calorifugeage-faux plafond) :

Score 1 : L'évaluation périodique de l'état de conservation des matériaux et produits de la liste A contenant de l'amiante est effectuée dans un délai maximal de trois ans à compter de la date de remise au propriétaire du rapport de repérage ou des résultats de la dernière évaluation de l'état de conservation ou à l'occasion de toute modification substantielle de l'ouvrage ou de son usage. La personne ayant réalisé cette évaluation en remet les résultats au propriétaire contre accusé de réception ;

Score 2 : La mesure d'empoussièrement dans l'air est effectuée dans les conditions définies à l'article R. 1334-25, dans un délai de trois mois à compter de la date de remise au propriétaire du rapport de repérage ou des résultats de la dernière évaluation de l'état de conservation. L'organisme qui réalise les prélèvements d'air remet les résultats des mesures d'empoussièrement au propriétaire contre accusé de réception ;

Score 3 : Les travaux de retrait ou de confinement sont achevés dans un délai de trente-six mois à compter de la date à laquelle sont remis au propriétaire le rapport de repérage ou les résultats des mesures d'empoussièrement ou de la dernière évaluation de l'état de conservation. Pendant la période précédant les travaux, des mesures conservatoires appropriées sont mises en œuvre afin de réduire l'exposition des occupants et de la maintenir au niveau le plus bas possible, et, dans tous les cas, à un niveau d'empoussièrement inférieur à cinq fibres par litre. Les mesures conservatoires ne doivent conduire à aucune sollicitation des matériaux et produits concernés par les travaux. Le propriétaire informe le préfet du département du lieu d'implantation de l'immeuble concerné, dans un délai de deux mois à compter de la date à laquelle sont remis le rapport de repérage ou les résultats des mesures d'empoussièrement ou de la dernière évaluation de l'état de conservation, des mesures conservatoires mises en œuvre, et, dans un délai de douze mois, des travaux à réaliser et de l'échéancier proposé.

N-1 Recommandations de gestion adaptées aux besoins de protection des personnes

Produits de la liste B :

Score EP (Evaluation périodique) : Cette évaluation consiste à :

- a) Contrôler périodiquement que l'état de dégradation des matériaux et produits concernés ne s'aggrave pas et, le cas échéant, que leur protection demeure en bon état de conservation ;
 - b) Rechercher, le cas échéant, les causes de dégradation et prendre les mesures appropriées pour les supprimer.

Score AC1: Cette action corrective consiste à :

- a) Rechercher les causes de la dégradation et définir les mesures correctives appropriées pour les supprimer ;
- b) Procéder à la mise en œuvre de ces mesures correctives afin d'éviter toute nouvelle dégradation et, dans l'attente, prendre les mesures de protection appropriées afin de limiter le risque de dispersion des fibres d'amiante ;
- c) Veiller à ce que les modifications apportées ne soient pas de nature à aggraver l'état des autres matériaux et produits contenant de l'amiante restant accessibles dans la même zone ;
- d) Contrôler périodiquement que les autres matériaux et produits restant accessibles ainsi que, le cas échéant, leur protection demeurent en bon état de conservation.

Score AC2 : Cette action corrective consiste à :

- a) Prendre, tant que les mesures mentionnées au c n'ont pas été mises en place, les mesures conservatoires appropriées pour limiter le risque de dégradation et la dispersion des fibres d'amiante. Cela peut consister à adapter, voire condamner l'usage des locaux concernés afin d'éviter toute exposition et toute dégradation du matériau ou produit contenant de l'amiante. Durant les mesures conservatoires, et afin de vérifier que celles-ci sont adaptées, une mesure d'empoussièrement est réalisée, conformément aux dispositions du code de la santé publique ;
- b) Procéder à une analyse de risque complémentaire, afin de définir les mesures de protection ou de retrait les plus adaptées, prenant en compte l'intégralité des matériaux et produits contenant de l'amiante dans la zone concernée ;
 - c) Mettre en œuvre les mesures de protection ou de retrait définies par l'analyse de risque ;
- *d*) Contrôler périodiquement que les autres matériaux et produits restant accessibles, ainsi que leur protection, demeurent en bon état de conservation.







Recommandations générales de sécurité

est un préalable à l'évaluation et à la prévention des risques liés à la présence d'amiante dans un bâtiment. Elle doit être complétée par la définition et la mise en oeuvre des mesures de gestion adaptées et proportionnées pour limiter l'exposition des occupants présents temporairement ou de façon permanente dans le hâtiment

Ces mesures sont inscrites dans le dossier technique amiante et dans sa fiche récapitulative que le propriétaire constitue et tient à jour en application des dispositions de l'article R.1334-29-5 du code de la santé publique

mise à jour régulière et la communication du dossier technique amiante ont vocation à assurer l'information des occupants et des différents intervenants dans le bâtiment sur la présence des matériaux et produits contenant de l'amiante, afin de permettre la mise en oeuvre des mesures visant à prévenir les expositions

recommandations générales de sécurité définies ci-après rappellent les règles de base destinées à prévenir les expositions. Le propriétaire (ou à défaut, l'exploitant) de l'immeuble concerné adapte ces recommandations particularités de chaque bâtiment et de ses cor d'occupation, ainsi qu'aux situations particulières rencontrées.

Ces recommandations générales de sécurité ne se substituent en aucun cas aux obligations réglementaires existantes en matière de prévention des risques pour la santé et la sécurité

a) Dangerosité de l'amiante

Les maladies liées à l'amiante sont provoquées par l'inhalation des fibres. Toutes les variétés d'amiante sont classées comme substances concérogènes avérées pour l'homme. Elles sont à l'origine de cancers qui peuvent atteindre soit la plèvre qui entoure les poumons (mésothéliomes), soit les bronches et/ou poumons (cancers broncho-pulmonaires). Ces lésions surviennent longtemps (souvent entre 20 à 40 ans) après le début de l'exposition à l'amiante. Le centre international de recherche sur le cancer (CIRC) a également établi récemment un lien entre une exposition à l'amiante et cancers du larynx et des ovaires. D'autres pathologies, non cancéreuses, peuvent également survenir en lien avec l'exposition à l'amiante. Il s'agit exceptionnellement d'épanchements pleuraux (liquide dans la plèvre) qui peuvent être récidivants, ou de plaques pleurales (qui épaississent la plèvre). Le risque de cancer du poumon peut être majoré par l'exposition à d'autres agents cancérogènes, comme la fumée du tabac

b) Présence d'amiante dans des matériaux et produits en bon état de conservation

L'amiante a été intégré dans la composition de nombreux matériaux utilisés notamment pour la construction. En raison de son caractère cancérogène, ses usages ont été restreints progressivement à partir de 1977, pour aboutir à une interdiction

En fonction de leur caractéristiques, les matériaux et produits contenant de l'amiante peuvent libérer des fibres d'amiante, en cas d'usure ou lors d'interventions mettant en cause l'intégrité du matériau ou produit (par exemple perçage, ponçage, découpe, friction...). Ces situations peuvent alors conduire à des expositions importantes si des mesures de protection renforcées

B de l'annexe 13-9 du code de la santé publique font l'objet d'une évaluation de l'état de conservation dont les modalités sont définies par arrêté. Il convient de suivre les recommandations émises par les professionnels pour la gestion des matériaux et produits contenant de l'amiante et de remédier au plus tôt aux situations d'usure anormale ou de dégradation de ceux-ci

2. Intervention de professionnels soumis aux dispositions du a) Conditionnement des déchets

possible toute intervention directe sur des matériaux et produits avant leur sortie de la zone de confinement.

matériaux et produits contenant de l'amiante doivent être des certifiées

Tous les travailleurs susceptibles d'intervenir sur les matériaux amianés (comme les opérateurs de repérage, électriciens, courreurs, services techniques, etc...) doivent avoir suivi une formation en adéquation avec le niveau de responsabilité du travailleur. Le code du travail exige pour les activités et interventions sur matériaux contenant de l'amiante que les travailleurs affectés soient notamment formés au préalable à la prévention des risques liés à l'amiante (article R.4412-100 du code du travail), bénéficie d'un suivi médical (article R.4412-44 du code du travail). Il convient par ailleurs que l'employeur établisse avant toute intervention un mode opératoire (article R.4412-140 du code du travail), qui doit être transmis à l'inspecteur du travail, les services de prévention des caisses régionales d'assurance maladie (CRAM) et le cas échéant, l'organisme professionnel de prévention du bâtiment et des travaux publics (OPPBTP).

documents d'information et des conseils pratiques prévention adaptés peuvent vous être fournis par les directions régionales des entreprises, de la concurrence, de la régionales des entreprises, de la concurrence, de la consommation, du travail et de l'emploi (DIRECCTE), les services caisses régionales d'assurance prévention (CRAM), l'institut national de recherche et de sécurité pour la prévention des accidents du travail et des maladies professionnelles (INRS) et l'organisme professionnel de prévention du bâtiment et des travaux publics (OPPBTP).

3. Recommandations générales de sécurité

convient d'éviter au maximum l'émission de poussières lors d'interventions ponctuelles non répétées, comme par exemple - accrochage d'un tableau

- remplacement de joints sur des matériaux contenant de l'amiante
- travaux réalisés à proximité d'un matériau contenant de l'amiante en bon état, comme par exemple des interventions légères dans des boîtiers électriques, sur des gaines ou des circuits situés sous un flocage sans action directe sur celui-ci, de remplacement d'un vanne sur une canalisation calorifugée à l'amiante :

L'émission de poussières peut être limitée par humidification locale des matériaux contenant de l'amiante (en tenant compte du risque électrique) et/ou en utilisant de préférence des outils manuels ou

port d'équipements adaptés de protection respiratoire recommandé. Le port d'une combinaison jetable permet d'éviter la propagation de fibres d'amiante en dehors de la zone de travail. Les combinaisons doivent être jetées après chaque utilisation

De plus, il convient de disposer d'un sac à déchets à proximité immédiate de la zone de travail et d'une éponge ou d'un chiffon humide de nettoyage.

Des informations sur le choix des équipements de protection sont disponibles sur le site internet amiante de l'INRS à l'adresse suivante : www.amiante.inrs.fr.

4. Gestion des déchets contenant de l'amiante

Les déchets de toute nature contenant de l'amiante sont des déchets dangereux. A ce titre, un certain nombre de dispositions réglementaires, dont les principales sont rappelées ci-après, encadrent leur élimination.

Lors de travaux conduisant à un désamiantage de tout ou partie de l'immeuble, la personne pour laquelle les travaux sont réalisés, c'est-à-dire les maîtres d'ouvrage, en règle générale les propriétaires, ont la responsabilité de la bonne gestion des déchets produits, conformément aux dispositions de l'article L 541-2 du code de l'environnement. Ce sont les producteurs des déchets au sens du code de l'environnement

Les déchets liés au fonctionnement d'un chantier (équipements de protection, matériel, filtres, bâches, etc.) sont de la responsabilité de l'entreprise qui réalise les travaux.

Les déchets de toute nature susceptibles de libérer des fibres II est recommandé aux particuliers d'éviter dans la mesure du d'amiante doivent être conditionnés en sacs étanches et étiquetés

L'identification des matériaux et produits contenant de l'amiante. Les entreprises réalisant des travaux de retrait ou de confinement. Seuls les déchets où l'amiante est fortement lié (les dalles de sol ou amiante lié à des matériaux inertes par exemple) peuvent être entreposés temporairement sur le chantier. sur une aire d'entreposage couverte permettant de pévenir les risques de rupture d'intégrité de leur conditionnement. L'accès à l'aire d'entreposage est interdit aux personnes autres que le personnel de l'entreprise de travaux.

> Les autres déchets contenant de l'amiante sont évacués vers les installations de traitement des déchets dès leur sortie de la zone de confinement. Ces déchets sont conditionnés en doubles sacs étanches scellés.

b) Apport en déchèterie

Environ 10 % des déchèteries acceptent les déchets d'amiante lié à des matériaux inertes ayant conservé leur intégrité provenant de ménages, voire d'artisans. Tout autre déchet contenant de l'amiante est interdit en déchèterie

A partir du 1er janvier 2013, les exploitants de déchèterie ont l'obligation de fournir aux usagers les emballages et l'étiquetage appropriés aux déchets d'amiante

Les matériaux contenant de l'amiante ainsi que les équipements de protection (combinaison, masque, gants...) et les déchets issus du nettoyage (chiffon...) sont des déchets dangereux. En fonction de leur nature. plusieurs filières d'élimination peuvent être envisagée Les déchets contenant de l'amiante lié à des matériaux inertes ayant conservé leur intégrité peuvent être éliminés dans des installations de stockage de déchets non dangereux si ces installations disposent d'un casier de stockage dédié à ce type de déchets. Tout autre déchet amianté doit être éliminé dans une installation de stockage pour déchets dangereux ou être vitrifiés. En particulier, les déchets liés au fonctionnement du chantier, lorsqu'ils sont susceptibles d'être contaminés par de l'amiante, doivent être éliminés dans une installation de stockage pour déchets dangereux ou être vitrifiés.

d) Information sur les déchèteries et les installations d' élimination des déchets d'amiante

Les informations relatives aux déchèteries acceptant des déchets d'amiante lié et aux installations d'élimination des déchets d'amiante peuvent être obtenues auprès

- de la préfecture ou de la direction régionale de l'environnement, de l'aménagement et du logement (direction régionale et interdépartementale de l'environnement et de l'énergie en lle-de-France) ou de la
- direction de l'environnement, de l'aménagement et du logement ; du conseil général (ou conseil régional en lle-de-France) au regard de ses compétences de planification sur les déchets dangereux ;
- de la mairie :
- ou sur la base de données « déchets » gérée par l'Agence de l'environnement et de la maîtrise de l'énergie, directement accessible sur internet à l'adresse

e) Traçabilité

Le producteur des déchets remplit un bordereau de suivi des déchets d'amiante (BSDA, CERFA no 11861). Le formulaire CERFA est téléchargeable sur le site du ministère chargé de l'environnement. Le propriétaire recevra l'original du bordereau rempli par les autres intervenants (entreprise de travaux, transporteur, exploitant de l'installation de stockage ou du site de vitrification) Dans tous les cas, le producteur des déchets devra avoir préalablement obtenu un certificat d'acceptation préalable lui garantissant l'effectivité d'une filière d'élimination Par exception, le bordereau de suivi des déchets d'amiante n'est pas imposé aux particuliers voire aux

artisans qui se rendent dans une déchèterie pour y déposer des

déchets d'amiante lié à des matériaux inertes

ayant conservé leur intégrité. Ils ne doivent pas remplir un bordereau de suivi de déchets d'amiante, ce dernier étant élaboré par la déchèterie







P Informations complémentaires

Les maladies liées à l'amiante sont provoquées par l'inhalation des fibres. Toutes les variétés d'amiante sont classées comme substances cancérogènes avérées pour l'homme. L'inhalation de fibres d'amiante est à l'origine de cancers (mésothéliomes, cancers broncho-pulmonaires), et d'autres pathologies non cancéreuses (épanchements pleuraux, plaques pleurales).

L'identification des matériaux et produits contenant de l'amiante est un préalable à l'évaluation et à la prévention des risques liés à l'amiante. Elle doit être complétée par la définition et la mise en œuvre de mesures de gestion adaptées et proportionnées pour limiter l'exposition des occupants présents temporairement ou de façon permanente dans l'immeuble. L'information des occupants présents temporairement ou de façon permanente est un préalable essentiel à la prévention du risque d'exposition à l'amiante.

Il convient donc de veiller au maintien du bon état de conservation des matériaux et produits contenant de l'amiante afin de remédier au plus tôt aux situations d'usure anormale ou de dégradation.


Il conviendra de limiter autant que possible les interventions sur les matériaux et produits contenant de l'amiante qui ont été repérés et de faire appel aux professionnels qualifiés notamment dans le cas de retrait ou de confinement de ce type de matériau ou produit.


Enfin, les déchets contenant de l'amiante doivent être éliminés dans des conditions strictes, renseignez-vous auprès de votre mairie ou votre préfecture. Pour connaître les centres d'élimination près de chez vous consultez la base de données «déchets» gérée par l'ADEME directement accessible sur le site Internet www.sinoe.org.





ANNEXE: Plans de repérage des MPCA


Ref.	Plans	Titre du plan
Sou	us sol	Sous sol - Plan de repérage - Actions menées
Sou	us sol	Sous sol - MPCA Toutes catégories confondues
Sou	us sol	Sous sol - MPCA Plafond et faux-plafonds
Sou	us sol	Sous sol - MPCA Conduits, canalisations et équipements
Eta	ges	Etages - Plan de repérage - Actions menées
Eta	ges	Etages - MPCA Toutes catégories confondues
Eta	ges	Etages - MPCA Plafond et faux-plafonds
Eta	ges	Etages - MPCA Conduits, canalisations et équipements
Toit	ture	Toiture - Plan de repérage - Actions menées
Mas	sse	Masse - Plan de repérage - Actions menées
Faç	cade avant	Façade avant - Plan de repérage - Actions menées
Faç	cade avant	Façade avant - MPCA Façades
Pigr	non gauche	Pignon gauche - Plan de repérage - Actions menées
Pigr	non gauche	Pignon gauche - MPCA Façades
Faç	cade arrière	Façade arrière - Plan de repérage - Actions menées
Faç	cade arrière	Façade arrière - MPCA Façades
Pigr	non droit	Pignon droit - Plan de repérage - Actions menées
Pigr	non droit	Pignon droit - MPCA MPCA Façades
Vide	e sanitaire	Vide sanitaire - Plan de repérage - Actions menées
Vide	e sanitaire	Vide sanitaire - MPCA Conduits, canalisations et équipements

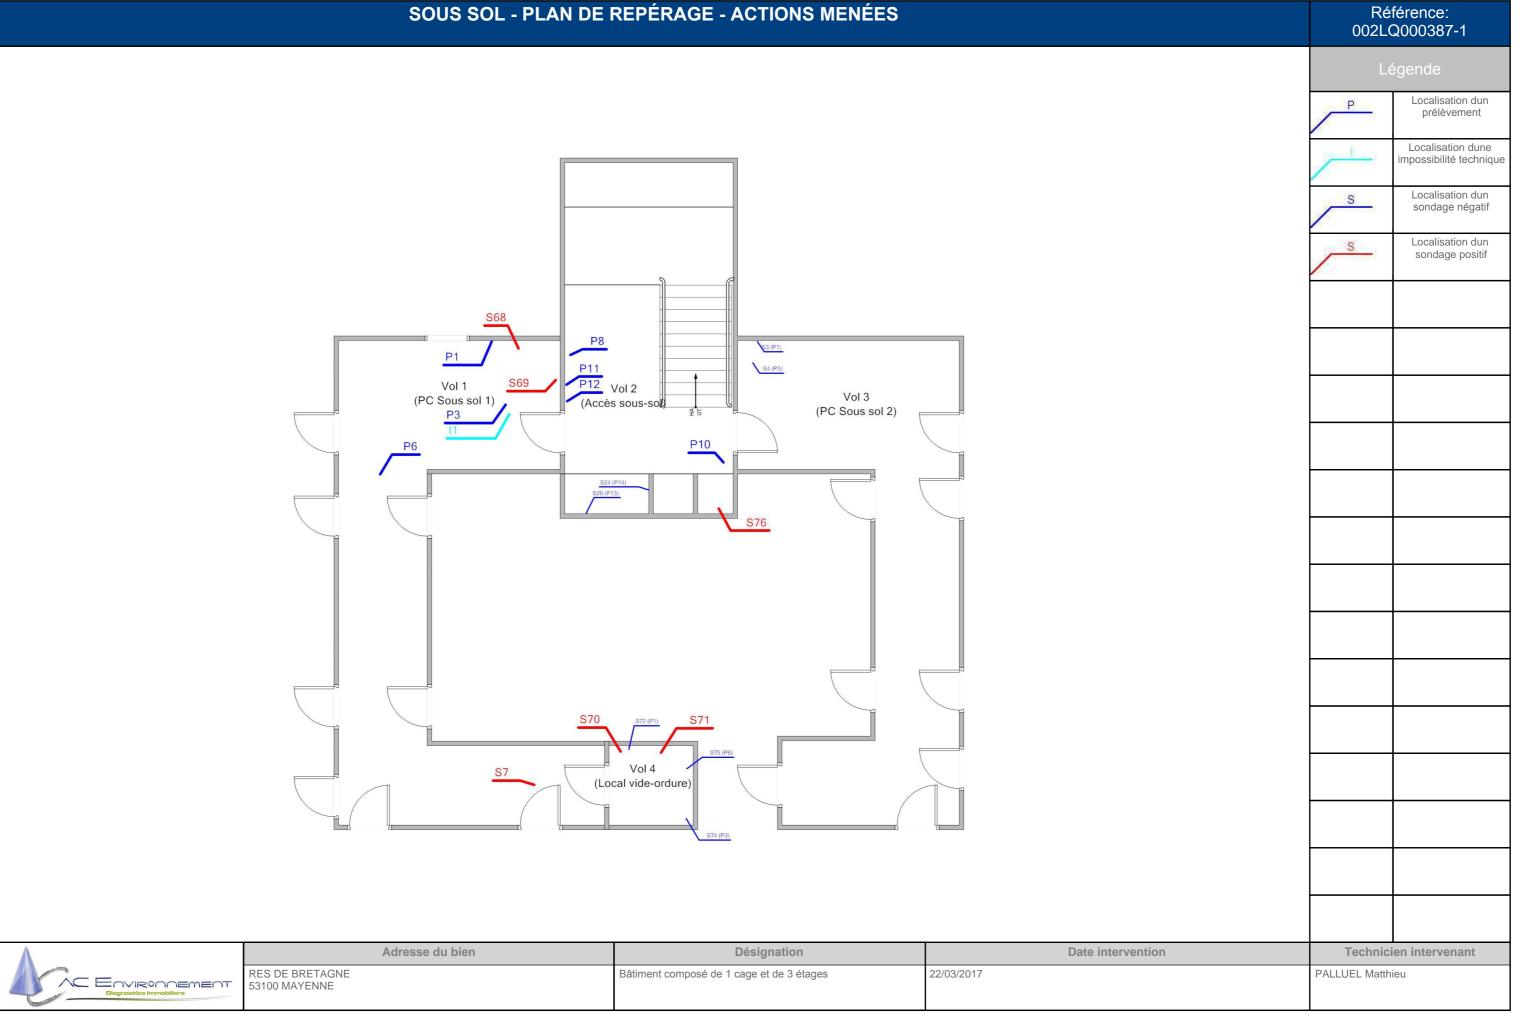

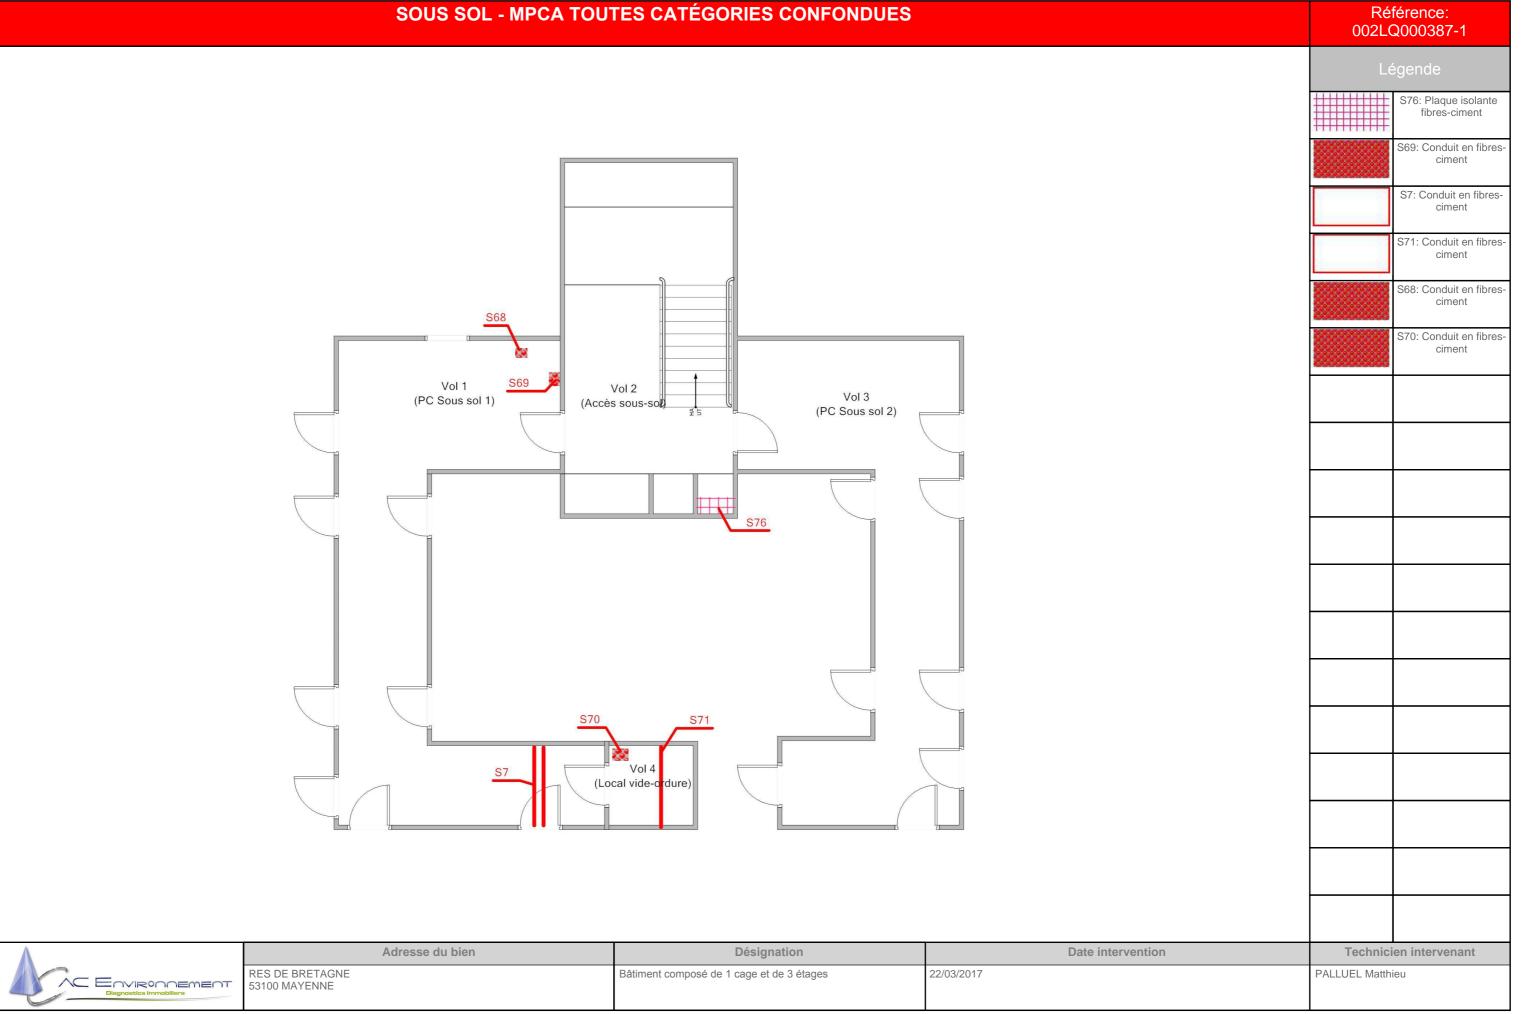


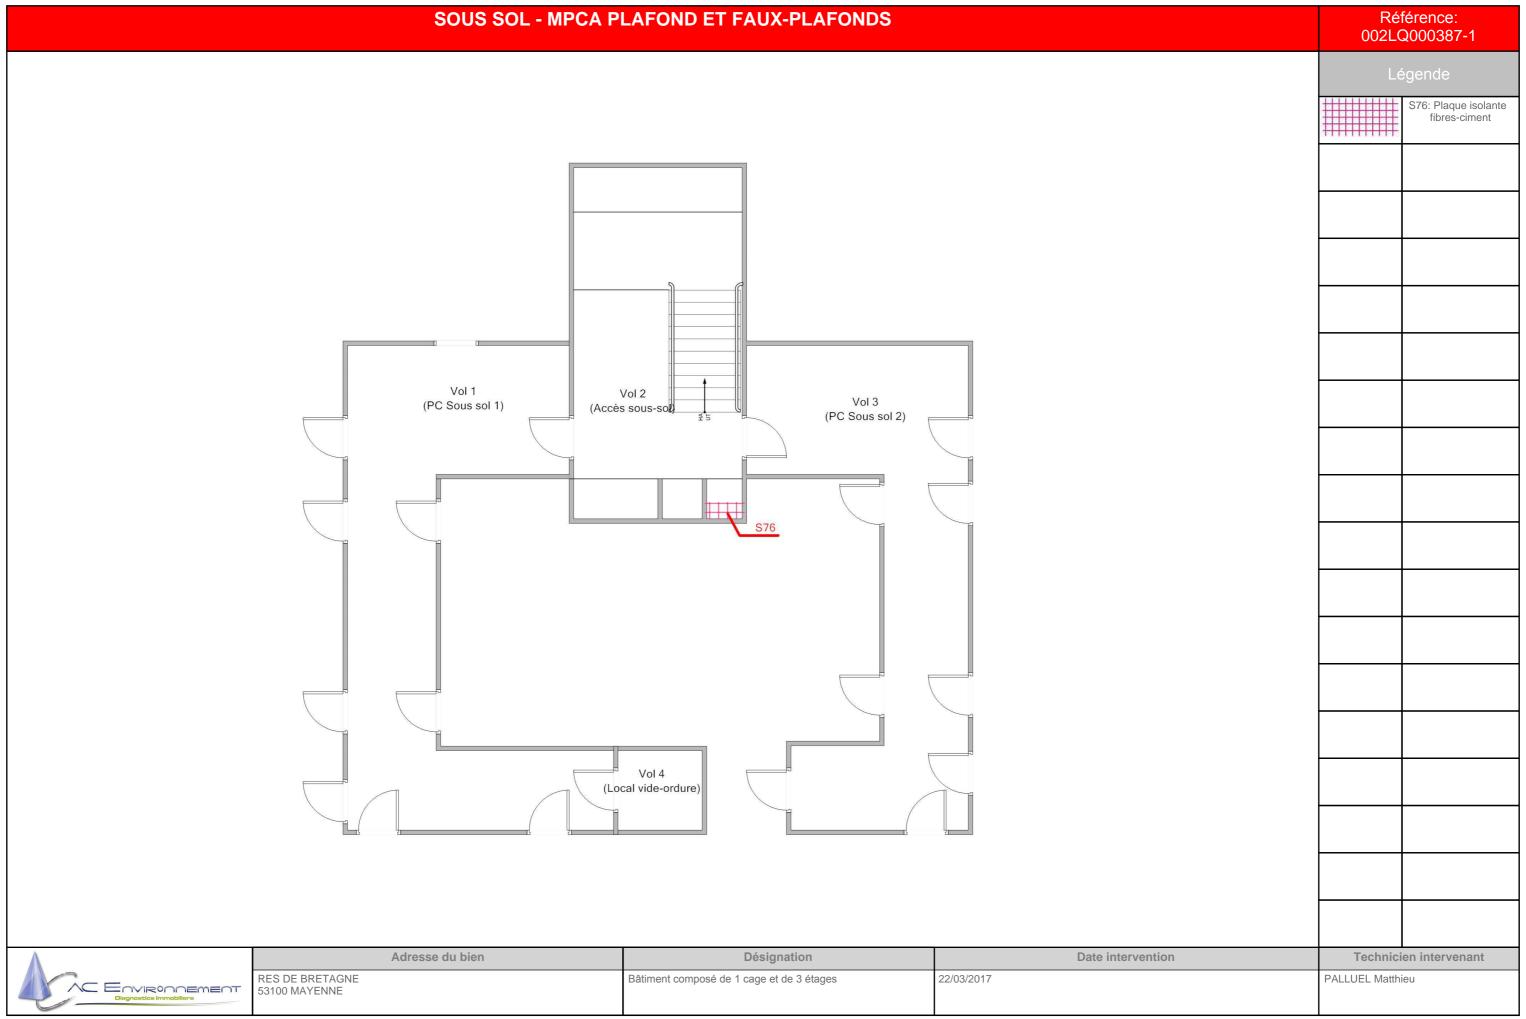

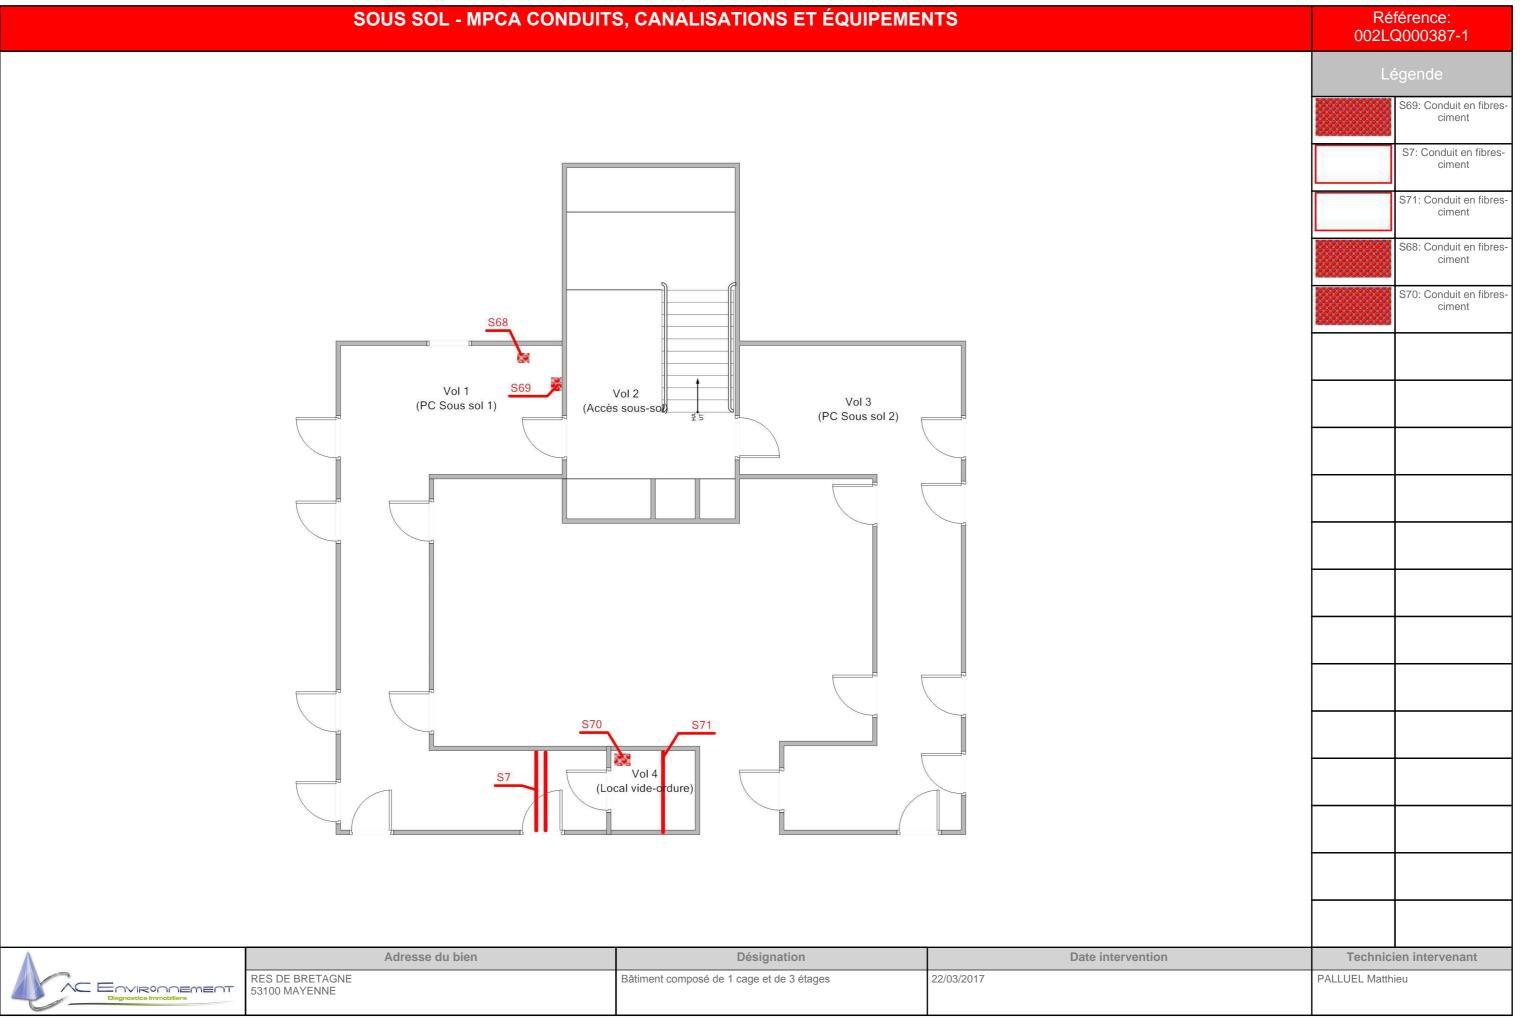

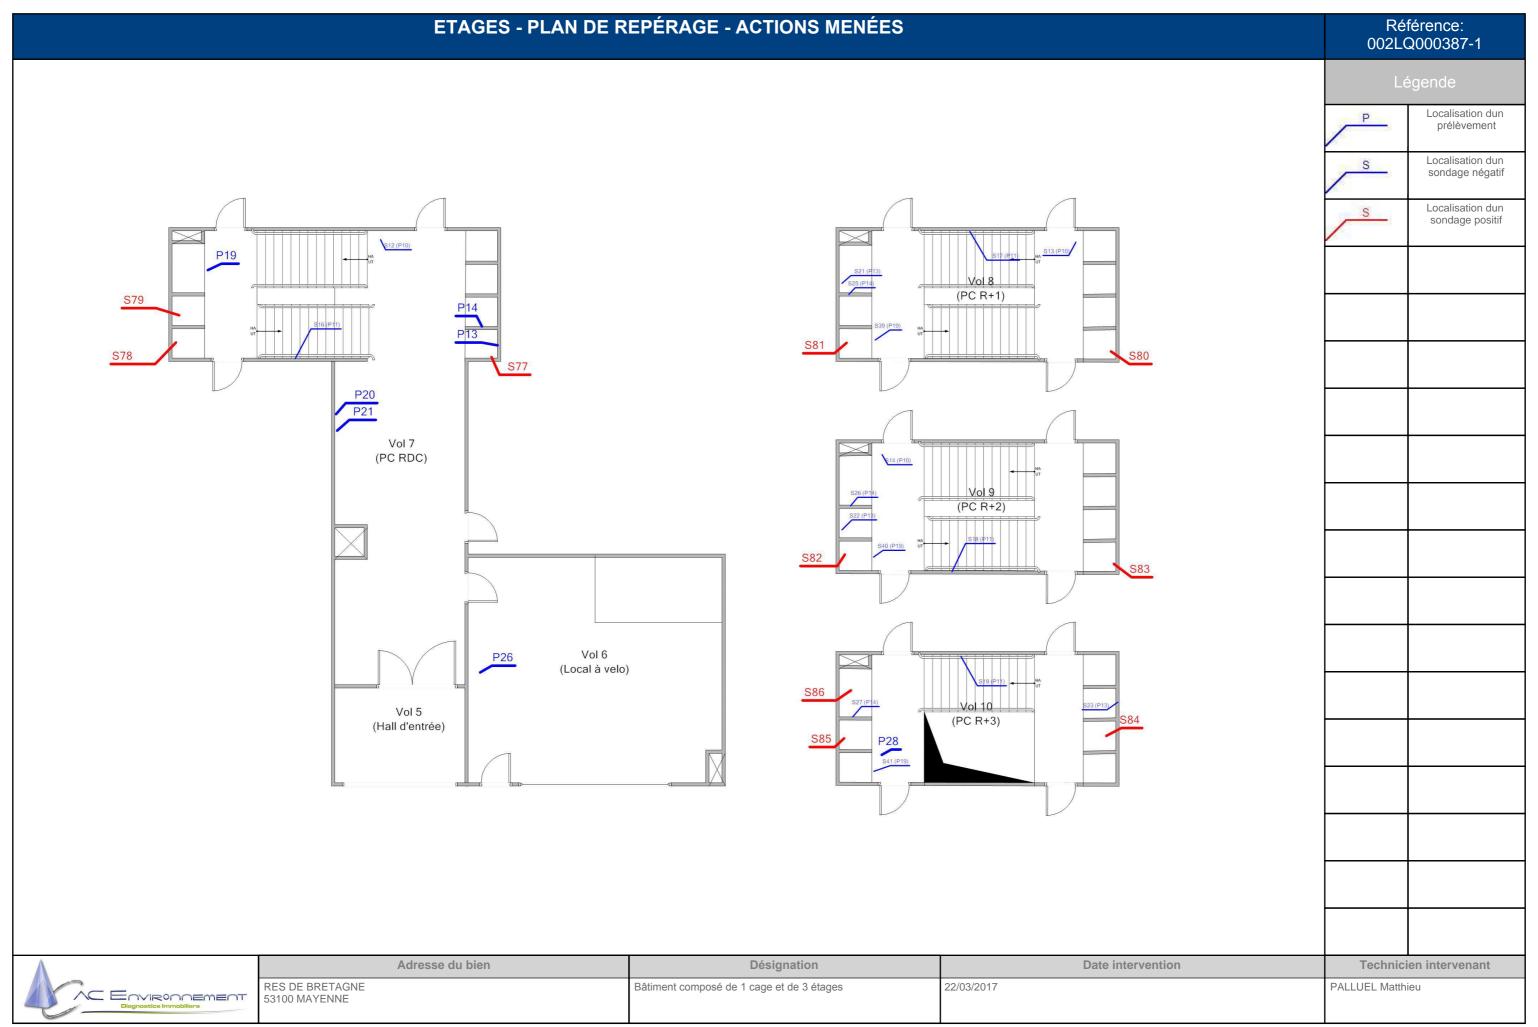

ETAGES - MPCA TOUTES CATÉGORIES CONFONDUES Référence: 002LQ000387-1 S81: Plaque isolante fibres-ciment S83: Plaque isolante fibres-ciment S84: Conduit en fibresciment S80: Plaque isolante fibres-ciment (PC R+1) S86: Conduit en fibresciment S78: Plaque isolante fibres-ciment S77: Plaque isolante fibres-ciment Vol 7 S79: Conduit en fibres-(PC RDC) ciment S82: Plaque isolante fibres-ciment (PC R+2) S85: Conduit en fibresciment Vol 6 (Local à velo) Vol 5 (PC R+3) (Hall d'entrée) Adresse du bien Date intervention Désignation **Technicien intervenant** RES DE BRETAGNE 53100 MAYENNE PALLUEL Matthieu Bâtiment composé de 1 cage et de 3 étages 22/03/2017 C Environnement

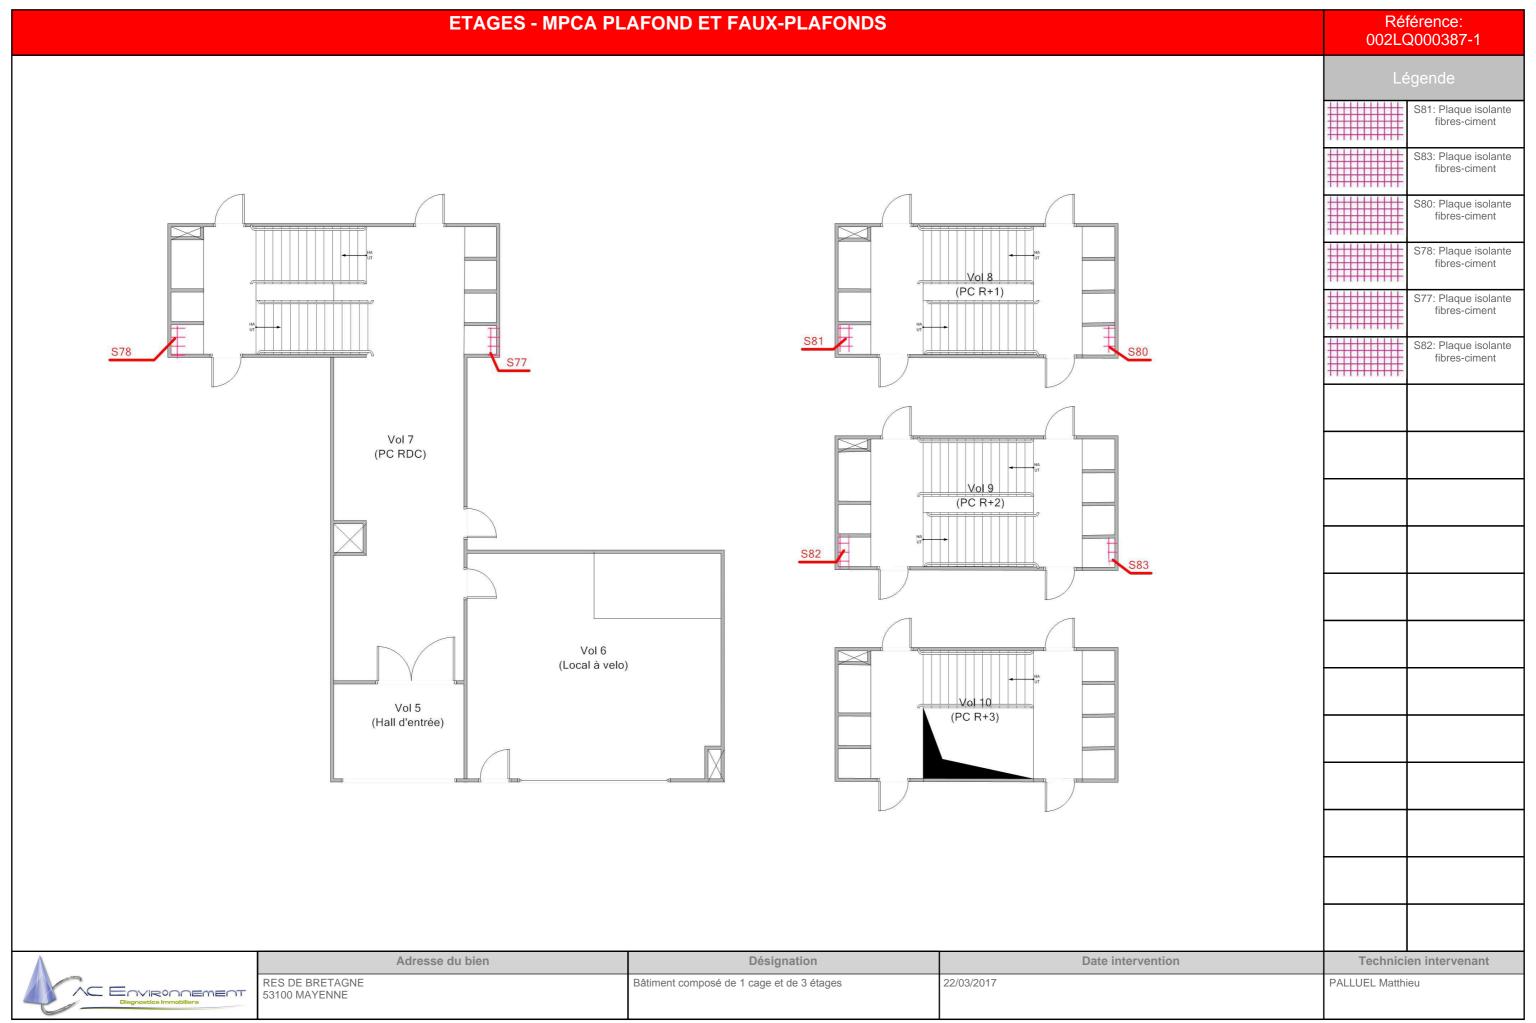


ETAGES - MPCA CONDUITS, CANALISATIONS ET ÉQUIPEMENTS Référence: 002LQ000387-1 S84: Conduit en fibres-S86: Conduit en fibresciment S79: Conduit en fibresciment S85: Conduit en fibres-(PC R+1) Vol 7 (PC RDC) (PC R+2) Vol 6 (Local à velo) Vol 5 (PC R+3) (Hall d'entrée) Adresse du bien Désignation Date intervention **Technicien intervenant** RES DE BRETAGNE 53100 MAYENNE Bâtiment composé de 1 cage et de 3 étages 22/03/2017 PALLUEL Matthieu C Environnement

TOITURE - PLAN DE REPÉRAGE - ACTIONS MENÉES	Référence: 002LQ000387-1
	Légende
	Localisation dune impossibilité technique
Vol 11 (Toiture)	
Adresse du bien Désignation Date interver RES DE BRETAGNE Bâtiment composé de 1 cage et de 3 étages 22/03/2017	ntion Technicien intervenant PALLUEL Matthieu
RES DE BRETAGNE 53100 MAYENNE Bâtiment composé de 1 cage et de 3 étages 22/03/2017	


		MASSE - PLAN DE R	EPÉRAGE - ACTIONS MENÉES		Ré 002L0	férence: Q000387-1
					Le	égende
-						
-						
		Vo (Mi	ol 12 asse)			
_						
A		Adresse du bien	Désignation	Date intervention	Technic	ien intervenant
Diagnostics Immobiliers	RES DE BRETAG 53100 MAYENNE	GNE :	Bâtiment composé de 1 cage et de 3 étages	22/03/2017	PALLUEL Matth	ieu


FAÇADE AVANT - PLAN DE REPÉRAGE - ACTIONS MENÉES

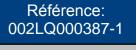






P	Localisation de prélèvemen

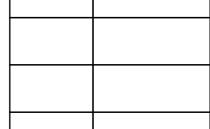


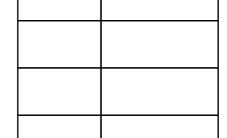

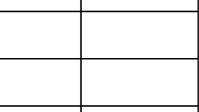

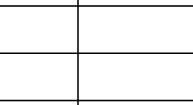

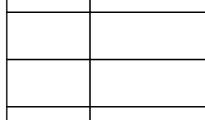

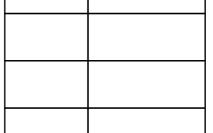

Technicien intervenant					
PALLUEL Matthi	ieu				
	_				

	Vo (Façad	e avant)	
PNI		E	P33

A	
	Diagnostics Immobiliers
	Diagnostics immobiliers

Adresse du bien	Désignation	Date intervention	Technici	ien intervenant
RES DE BRETAGNE 53100 MAYENNE	Bâtiment composé de 1 cage et de 3 étages	22/03/2017	PALLUEL Matthi	ieu

FAÇADE AVANT - MPCA FAÇADES

1	ומיב		nrai		
	251	OI.	IU	\mathbf{c}	

P31 : Plaques fibres



A	
	ENVIRONNEMENT
	Diagnostics Immobiliers

			1
Adresse du bien	Désignation	Date intervention	Technicien intervenant
RES DE BRETAGNE 53100 MAYENNE	Bâtiment composé de 1 cage et de 3 étages	22/03/2017	PALLUEL Matthieu

PIGNON GAUCHE - PLAN DE REPÉRAGE - ACTIONS MENÉES



S	Localisation dun sondage positif
Marie and the second	



Technici	en intervenant
PALLUEL Matth	ieu

Λ		
	^_	Environnement
		Diagnostics Immobiliers
0		

Adresse du bien	Désignation	Date intervention	Technicien intervenant
RES DE BRETAGNE 53100 MAYENNE	Bâtiment composé de 1 cage et de 3 étages	22/03/2017	PALLUEL Matthieu

PIGNON GAUCHE - MPCA FAÇADES




	And the second s
∀ol*14 (Pignon gauche)	

P31 : Plaques fibres			
		: Plaques fibre	S
	\dashv		

4	
	AC =
	Diagnostics Immobiliers
	Diagnostics immobiliers

	Adresse du bien	Désignation	Date intervention	Technicien intervenant
Г	RES DE BRETAGNE 53100 MAYENNE	Bâtiment composé de 1 cage et de 3 étages	22/03/2017	PALLUEL Matthieu

FAÇADE ARRIÈRE - PLAN DE REPÉRAGE - ACTIONS MENÉES

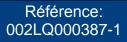



Lé	égende
S	Localisation dun sondage négatif
S	Localisation dun sondage positif

A		
	1	ENVIRONNEMENT
	1	Diagnostics Immobiliers

Adresse du bien	Désignation	Date intervention	Technicien intervenant
RES DE BRETAGNE 53100 MAYENNE	Bâtiment composé de 1 cage et de 3 étages	22/03/2017	PALLUEL Matthieu

FAÇADE ARRIÈRE - MPCA FAÇADES




		Vol.15 (Façade arrière)	
es res		(Façade arriere)	

Le		egende	
		P31 : Plaques	

Λ		
	^_	Environnement
		Diagnostics Immobiliers
0		

Adresse du bien	Désignation	Date intervention	Technicien intervenant
RES DE BRETAGNE 53100 MAYENNE	Bâtiment composé de 1 cage et de 3 étages	22/03/2017	PALLUEL Matthieu


PIGNON DROIT - PLAN DE REPÉRAGE - ACTIONS MENÉES

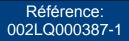

S	Loc
	son

calisation dun ondage négatif

Localisation dun sondage positif

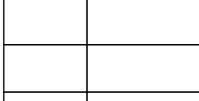

Technici	en intervenant



A	
	ENVIRONNEMENT
	Diagnostics Immobiliers

				1
Adresse du bien	Désignation	Date intervention	Technicien intervenant	
RES DE BRETAGNE 53100 MAYENNE	Bâtiment composé de 1 cage et de 3 étages	22/03/2017	PALLUEL Matthi	ieu

PIGNON DROIT - MPCA MPCA FAÇADES





	Vol.16	
30 (43)	Vol. 16 (Pignon droit)	

P31 : Plaques fibres

A	Adresse du bien	Désignation	Date intervention
Diagnostics Immobiliers	RES DE BRETAGNE 53100 MAYENNE	Bâtiment composé de 1 cage et de 3 étages	22/03/2017

Technicien intervenant

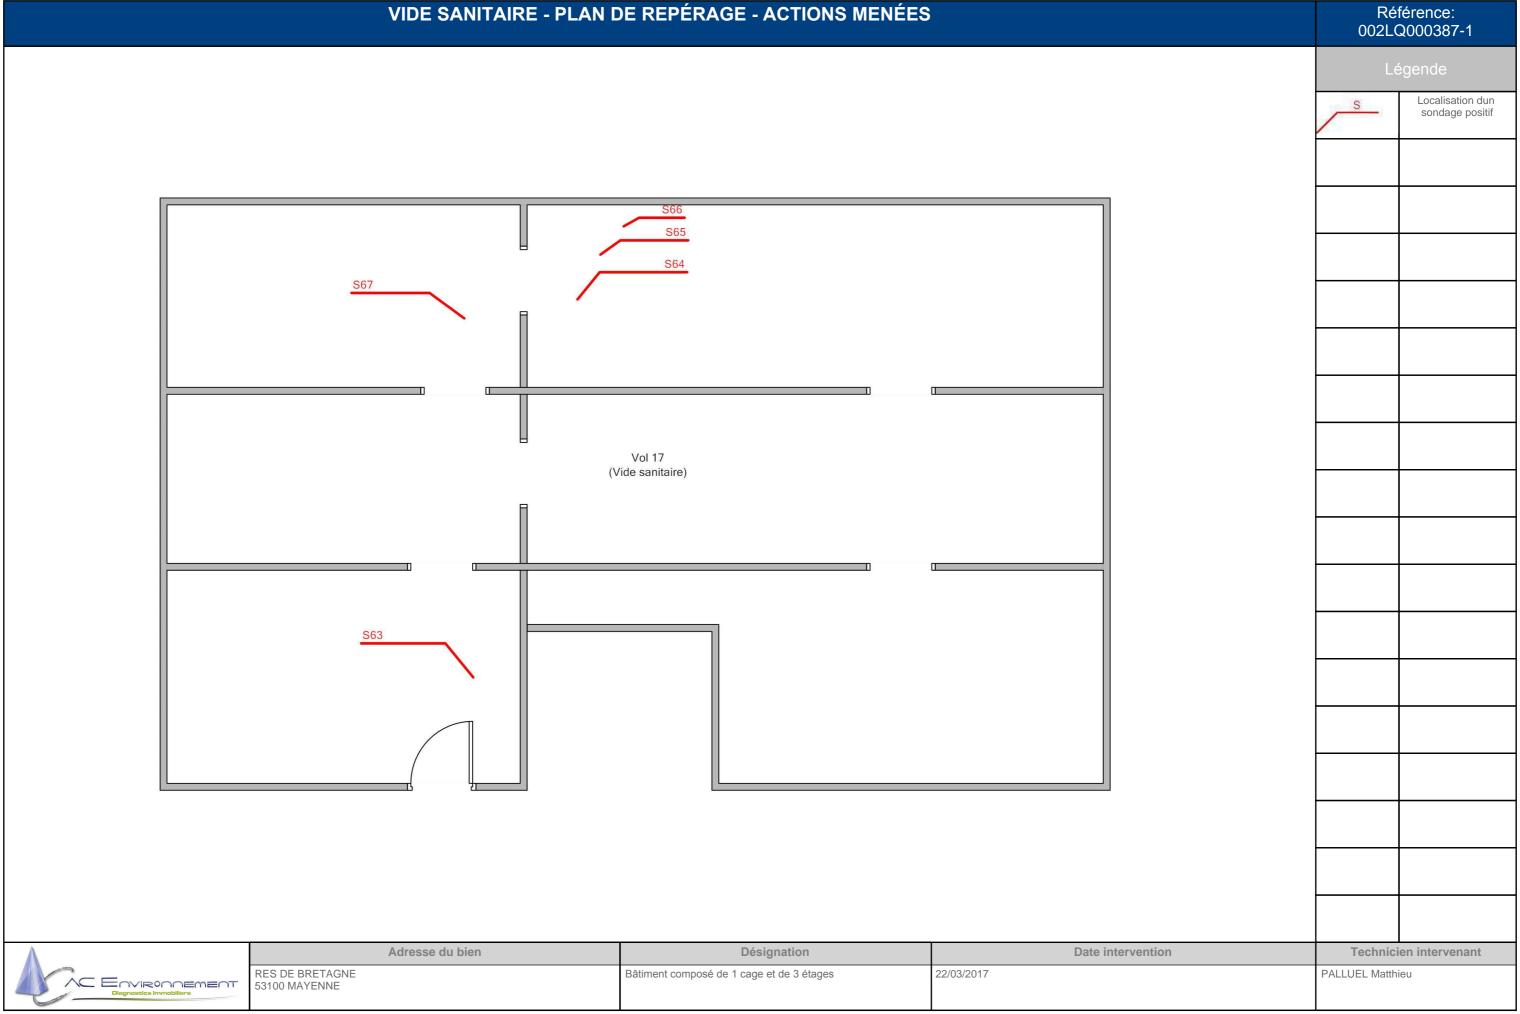

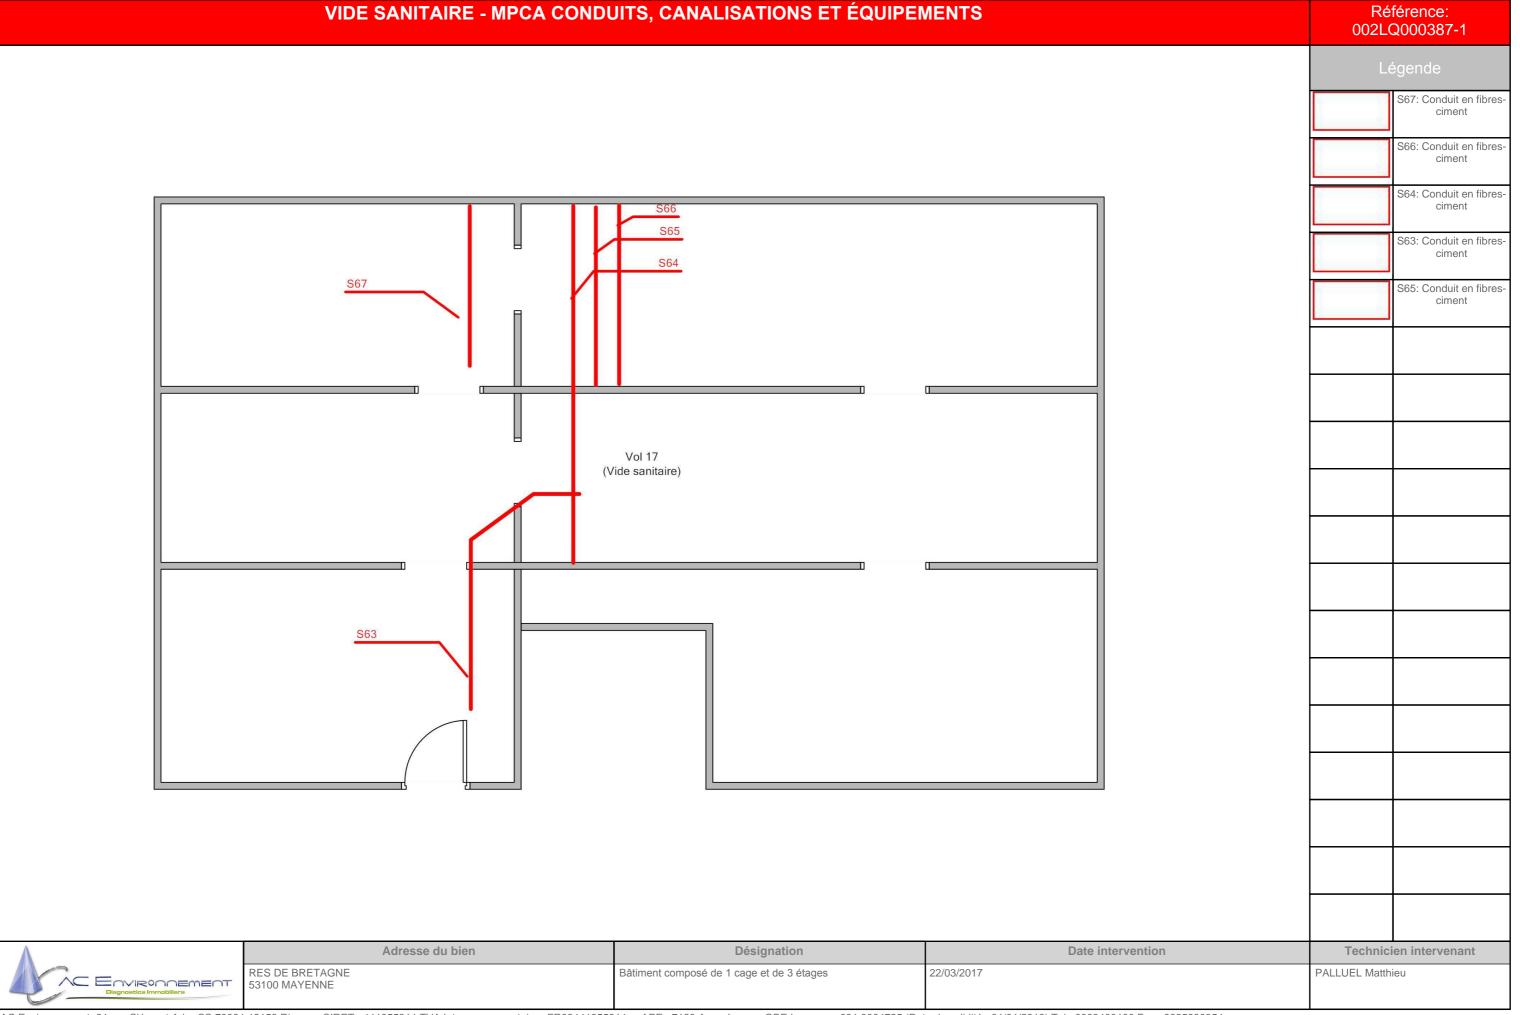



ANNEXE: Reportage photographique

Photos représentant des matériaux et produits contenant de l'amiante

Référence	Localisation	Action
002LQ000387 n°13 - 2 (P13)	Etages - Vol 7	Prélevement
	(PC RDC)	
002LQ000387 n°13 - 1 (P13)	Etages - Vol 7	Prélevement
	(PC RDC)	
002LQ000387 n°14 - 2 (P14)	Etages - Vol 7	Prélevement
	(PC RDC)	
002LQ000387 n°14 - 1 (P14)	Etages - Vol 7	Prélevement
	(PC RDC)	
002LQ000387 n°19 - 2 (P19)	Etages - Vol 7	Prélevement
	(PC RDC)	
002LQ000387 n°19 - 1 (P19)	Etages - Vol 7	Prélevement
	(PC RDC)	
002LQ000387 n°20 - 2 (P20)	Etages - Vol 7	Prélevement
	(PC RDC)	
002LQ000387 n°20 - 1 (P20)	Etages - Vol 7	Prélevement
	(PC RDC)	
002LQ000387 n°21 - 1 (P21)	Etages - Vol 7	Prélevement
, ,	(PC RDC)	
002LQ000387 n°21 - 2 (P21)	Etages - Vol 7	Prélevement
, ,	(PC RDC)	
002LQ000387 n°26 - 1 (P26)	Etages - Vol 6	Prélevement
, ,	(Local à velo)	
002LQ000387 n°26 - 2 (P26)	Etages - Vol 6	Prélevement
	(Local à velo)	
002LQ000387 n°28 - 2 (P28)	Etages - Vol 10	Prélevement
	(PC R+3)	
002LQ000387 n°28 - 1 (P28)	Etages - Vol 10	Prélevement
, ,	(PC R+3)	
002LQ000387-1 n°35 - 1 (S77)	Etages - Vol 7	Présence sur décision de l'opérateur de
	(PC RDC)	repérage
002LQ000387-1 n°35 - 1 (S78)	Etages - Vol 7	Présence sur décision de l'opérateur de
	(PC RDC)	repérage
002LQ000387-1 n°35 - 1 (S80)	Etages - Vol 8	Présence sur décision de l'opérateur de
(****)	(PC R+1)	repérage
002LQ000387-1 n°35 - 1 (S81)	Etages - Vol 8	Présence sur décision de l'opérateur de
	(PC R+1)	repérage
002LQ000387-1 n°35 - 1 (S82)	Etages - Vol 9	Présence sur décision de l'opérateur de
	(PC R+2)	repérage
002LQ000387-1 n°35 - 1 (S83)	Etages - Vol 9	Présence sur décision de l'opérateur de
(/	(PC R+2)	repérage

Référence	Localisation	Action	
002LQ000387 n°31 - 2 (P31)	Façade avant - Vol 13	Prélevement	
	(Façade avant)		
002LQ000387 n°31 - 1 (P31)	Façade avant - Vol 13	Prélevement	
	(Façade avant)		
002LQ000387 n°32 - 1 (P32)	Façade avant - Vol 13	Prélevement	
	(Façade avant)		
002LQ000387 n°32 - 2 (P32)	Façade avant - Vol 13	Prélevement	
	(Façade avant)		
002LQ000387 n°33 - 2 (P33)	Façade avant - Vol 13	Prélevement	
	(Façade avant)		
002LQ000387 n°33 - 1 (P33)	Façade avant - Vol 13	Prélevement	
	(Façade avant)		

Référence	Localisation	Action
002LQ000387 n°1 - 1 (P1)	Sous sol - Vol 1 (PC Sous sol 1)	Prélevement
002LQ000387 n°1 - 2 (P1)	Sous sol - Vol 1 (PC Sous sol 1)	Prélevement

AC Environnement, 64 rue Clément Ader CS 70064 42153 Riorges, SIRET : 441355914 TVA Intracommunautaire : FR03441355914 APE : 7120 Assurée par : QBE Insurance 031 0004725 (Date de validité : 01/01/2018) Tel : 0800400100 Fax : 0825800954








Référence	Localisation	Action
002LQ000387 n°3 - 1 (P3)	Sous sol - Vol 1	Prélevement
	(PC Sous sol 1)	
002LQ000387 n°3 - 2 (P3)	Sous sol - Vol 1	Prélevement
	(PC Sous sol 1)	
002LQ000387 n°6 - 1 (P6)	Sous sol - Vol 1	Prélevement
	(PC Sous sol 1)	
002LQ000387 n°6 - 2 (P6)	Sous sol - Vol 1	Prélevement
	(PC Sous sol 1)	
002LQ000387 n°8 - 1 (P8)	Sous sol - Vol 2	Prélevement
	(Accès sous-sol)	
002LQ000387 n°8 - 2 (P8)	Sous sol - Vol 2	Prélevement
	(Accès sous-sol)	
002LQ000387 n°10 - 2 (P10)	Sous sol - Vol 2	Prélevement
	(Accès sous-sol)	
002LQ000387 n°10 - 1 (P10)	Sous sol - Vol 2	Prélevement
	(Accès sous-sol)	
002LQ000387 n°11 - 1 (P11)	Sous sol - Vol 2	Prélevement
	(Accès sous-sol)	
002LQ000387 n°11 - 2 (P11)	Sous sol - Vol 2	Prélevement
	(Accès sous-sol)	
002LQ000387 n°12 - 1 (P12)	Sous sol - Vol 2	Prélevement
	(Accès sous-sol)	
002LQ000387 n°12 - 2 (P12)	Sous sol - Vol 2	Prélevement
	(Accès sous-sol)	
	Sous sol - Vol 1	I1
	(PC Sous sol 1)	
S7 - 1 (S7)	Sous sol - Vol 1	Présence sur décision de l'opérateur de
	(PC Sous sol 1)	repérage
002LQ000387-1 n°35 - 1 (S76)	Sous sol - Vol 2	Présence sur décision de l'opérateur de
	(Accès sous-sol)	repérage





002LQ000387 n°1 - 1 (P1)

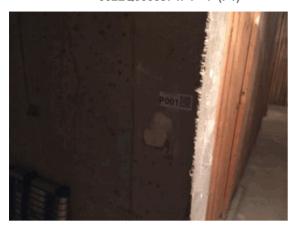

002LQ000387 n°3 - 1 (P3)



002LQ000387 n°6 - 1 (P6)



002LQ000387 n°1 - 2 (P1)



002LQ000387 n°3 - 2 (P3)



002LQ000387 n°6 - 2 (P6)







002LQ000387 n°8 - 1 (P8)



002LQ000387 n°10 - 2 (P10)



002LQ000387 n°11 - 1 (P11)



002LQ000387 n°8 - 2 (P8)



002LQ000387 n°10 - 1 (P10)



002LQ000387 n°11 - 2 (P11)







002LQ000387 n°12 - 1 (P12)



002LQ000387 n°13 - 2 (P13)



002LQ000387 n°14 - 2 (P14)



002LQ000387 n°12 - 2 (P12)



002LQ000387 n°13 - 1 (P13)



002LQ000387 n°14 - 1 (P14)





002LQ000387 n°19 - 2 (P19)



002LQ000387 n°20 - 2 (P20)



002LQ000387 n°21 - 1 (P21)



002LQ000387 n°19 - 1 (P19)



002LQ000387 n°20 - 1 (P20)



002LQ000387 n°21 - 2 (P21)





002LQ000387 n°26 - 1 (P26)



002LQ000387 n°28 - 2 (P28)



002LQ000387 n°31 - 2 (P31)




002LQ000387 n°26 - 2 (P26)




002LQ000387 n°28 - 1 (P28)



002LQ000387 n°31 - 1 (P31)

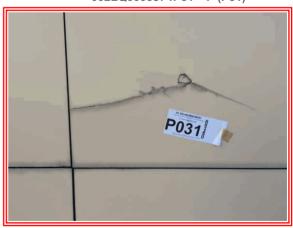

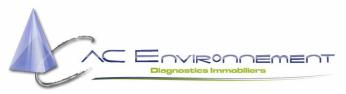

002LQ000387 n°32 - 1 (P32)



002LQ000387 n°33 - 2 (P33)



11 - 1



002LQ000387 n°32 - 2 (P32)



002LQ000387 n°33 - 1 (P33)



S7 - 1 (S7)





002LQ000387-1 n°35 - 1 (S76)



002LQ000387-1 n°35 - 1 (S78)



002LQ000387-1 n°35 - 1 (S81)



002LQ000387-1 n°35 - 1 (S77)



002LQ000387-1 n°35 - 1 (S80)



002LQ000387-1 n°35 - 1 (S82)









002LQ000387-1 n°35 - 1 (S83)







Annexe : Grille d'évalutation de l'état de conservation des produits de la liste B Réf commande 002LQ000387-1 Conduit en fibres-ciment Materiau: Réf mesure : S7 Destination du local: Local ou zone Vol 1 Date évaluation : 22/03/2017 homogène: (PC Sous sol 1) Batiment : Etendue de la dégradation Risque de dégradation lié à Protection physique Etat de dégradation Résultat l'environnement du materiau EP Protection physique étanche Risque de dégradation faible ou à EP Matériau non dégradé Risque de dégradation rapide AC1 Risque faible d'extension de la EP Protection physique non étanche ou dégradation absence de protection physique Risque d'extension à terme de la Ponctuelle AC1 dégradation Risque d'extension rapide de la AC2 Matériau dégradé dégradation Généralisée AC2 Résultat : Evaluation périodique Commentaire :

Rappel des recommandations au propriétaire :

- a) Contrôler périodiquement que l'état de dégradation des matériaux et produits concernés ne s'aggrave pas et, le cas échéant, que leur protection demeure en bon état de conservation ;
 - b) Rechercher, le cas échéant, les causes de dégradation et prendre les mesures appropriées pour les supprimer.







Annexe : Grille d'évalutation de l'état de conservation des produits de la liste B Réf commande : 002LQ000387-1 Materiau: Fibrociment gris sous forme de plaque avec 002LQ000387 n°31 Réf mesure : Destination du local: Local ou zone Vol 13 Date évaluation : 22/03/2017 homogène : (Façade avant), Vol 14 (Pignon gauche), Vol 15 Batiment: (Façade arrière), Vol 16 (Pignon droit) Risque de dégradation lié à Protection physique Etat de dégradation Etendue de la dégradation Résultat l'environnement du materiau Protection physique étanche EP Risque de dégradation faible ou à EP terme Matériau non dégradé Risque de dégradation rapide AC1 Risque faible d'extension de la EP Protection physique non étanche ou dégradation absence de protection physique Risque d'extension à terme de la Ponctuelle AC1 dégradation Risque d'extension rapide de la Matériau dégradé AC2 dégradation Généralisée AC2

Rappel des recommandations au propriétaire :

Résultat :

Commentaire:

Score EP (Evaluation périodique) : Cette évaluation consiste à :

Evaluation périodique

- a) Contrôler périodiquement que l'état de dégradation des matériaux et produits concernés ne s'aggrave pas et, le cas échéant, que leur protection demeure en bon état de conservation ;
 - b) Rechercher, le cas échéant, les causes de dégradation et prendre les mesures appropriées pour les supprimer.





Annexe : Grille d'évalutation de l'état de conservation des produits de la liste B Réf commande : 002LQ000387-1 Materiau: Conduit en fibres-ciment S63 Réf mesure : Destination du local: Local ou zone Vol 17 Date évaluation : 22/03/2017 homogène: (Vide sanitaire) Batiment : Etendue de la dégradation Risque de dégradation lié à Protection physique Etat de dégradation Résultat l'environnement du materiau EP Protection physique étanche Risque de dégradation faible ou à EP Matériau non dégradé Risque de dégradation rapide AC1 Risque faible d'extension de la EP Protection physique non étanche ou dégradation absence de protection physique Risque d'extension à terme de la Ponctuelle AC1 dégradation Risque d'extension rapide de la AC2 Matériau dégradé dégradation Généralisée AC2 Résultat : Evaluation périodique Commentaire :

Rappel des recommandations au propriétaire :

- a) Contrôler périodiquement que l'état de dégradation des matériaux et produits concernés ne s'aggrave pas et, le cas échéant, que leur protection demeure en bon état de conservation ;
 - b) Rechercher, le cas échéant, les causes de dégradation et prendre les mesures appropriées pour les supprimer.







Annexe : Grille d'évalutation de l'état de conservation des produits de la liste B Réf commande : 002LQ000387-1 Materiau: Conduit en fibres-ciment S64 Réf mesure : Destination du local: Local ou zone Vol 17 Date évaluation : 22/03/2017 homogène: (Vide sanitaire) Batiment : Etendue de la dégradation Risque de dégradation lié à Protection physique Etat de dégradation Résultat l'environnement du materiau EP Protection physique étanche Risque de dégradation faible ou à EP Matériau non dégradé Risque de dégradation rapide AC1 Risque faible d'extension de la EP Protection physique non étanche ou dégradation absence de protection physique Risque d'extension à terme de la Ponctuelle AC1 dégradation Risque d'extension rapide de la AC2 Matériau dégradé dégradation Généralisée AC2 Résultat : Evaluation périodique Commentaire :

Rappel des recommandations au propriétaire :

- a) Contrôler périodiquement que l'état de dégradation des matériaux et produits concernés ne s'aggrave pas et, le cas échéant, que leur protection demeure en bon état de conservation ;
 - b) Rechercher, le cas échéant, les causes de dégradation et prendre les mesures appropriées pour les supprimer.







Annexe : Grille d'évalutation de l'état de conservation des produits de la liste B Réf commande : 002LQ000387-1 Materiau: Conduit en fibres-ciment S65 Réf mesure : Destination du local: Local ou zone Vol 17 Date évaluation : 22/03/2017 homogène: (Vide sanitaire) Batiment : Etendue de la dégradation Risque de dégradation lié à Protection physique Etat de dégradation Résultat l'environnement du materiau EP Protection physique étanche Risque de dégradation faible ou à EP Matériau non dégradé Risque de dégradation rapide AC1 Risque faible d'extension de la EP Protection physique non étanche ou dégradation absence de protection physique Risque d'extension à terme de la Ponctuelle AC1 dégradation Risque d'extension rapide de la AC2 Matériau dégradé dégradation Généralisée AC2 Résultat : Evaluation périodique Commentaire :

Rappel des recommandations au propriétaire :

- a) Contrôler périodiquement que l'état de dégradation des matériaux et produits concernés ne s'aggrave pas et, le cas échéant, que leur protection demeure en bon état de conservation ;
 - b) Rechercher, le cas échéant, les causes de dégradation et prendre les mesures appropriées pour les supprimer.







Annexe : Grille d'évalutation de l'état de conservation des produits de la liste B Réf commande : 002LQ000387-1 Materiau: Conduit en fibres-ciment S66 Réf mesure : Destination du local: Local ou zone Vol 17 Date évaluation : 22/03/2017 homogène: (Vide sanitaire) Batiment : Etendue de la dégradation Risque de dégradation lié à Protection physique Etat de dégradation Résultat l'environnement du materiau EP Protection physique étanche Risque de dégradation faible ou à EP Matériau non dégradé Risque de dégradation rapide AC1 Risque faible d'extension de la EP Protection physique non étanche ou dégradation absence de protection physique Risque d'extension à terme de la Ponctuelle AC1 dégradation Risque d'extension rapide de la AC2 Matériau dégradé dégradation Généralisée AC2 Résultat : Evaluation périodique Commentaire :

Rappel des recommandations au propriétaire :

- a) Contrôler périodiquement que l'état de dégradation des matériaux et produits concernés ne s'aggrave pas et, le cas échéant, que leur protection demeure en bon état de conservation ;
 - b) Rechercher, le cas échéant, les causes de dégradation et prendre les mesures appropriées pour les supprimer.







Annexe : Grille d'évalutation de l'état de conservation des produits de la liste B Réf commande : 002LQ000387-1 Materiau: Conduit en fibres-ciment Réf mesure : S67 Destination du local: Local ou zone Vol 17 Date évaluation : 22/03/2017 homogène: (Vide sanitaire) Batiment : Etendue de la dégradation Risque de dégradation lié à Protection physique Etat de dégradation Résultat l'environnement du materiau EP Protection physique étanche Risque de dégradation faible ou à EP Matériau non dégradé Risque de dégradation rapide AC1 Risque faible d'extension de la EP Protection physique non étanche ou dégradation absence de protection physique Risque d'extension à terme de la Ponctuelle AC1 dégradation Risque d'extension rapide de la AC2 Matériau dégradé dégradation Généralisée AC2 Résultat : Evaluation périodique Commentaire :

Rappel des recommandations au propriétaire :

- a) Contrôler périodiquement que l'état de dégradation des matériaux et produits concernés ne s'aggrave pas et, le cas échéant, que leur protection demeure en bon état de conservation ;
 - b) Rechercher, le cas échéant, les causes de dégradation et prendre les mesures appropriées pour les supprimer.







Annexe : Grille d'évalutation de l'état de conservation des produits de la liste B Réf commande : 002LQ000387-1 Conduit en fibres-ciment Materiau: S68 Réf mesure : Destination du local: Local ou zone Vol 1 Date évaluation : 22/03/2017 homogène: (PC Sous sol 1) Batiment : Etendue de la dégradation Risque de dégradation lié à Protection physique Etat de dégradation Résultat l'environnement du materiau EP Protection physique étanche Risque de dégradation faible ou à EP Matériau non dégradé Risque de dégradation rapide AC1 Risque faible d'extension de la EP Protection physique non étanche ou dégradation absence de protection physique Risque d'extension à terme de la Ponctuelle AC1 dégradation Risque d'extension rapide de la AC2 Matériau dégradé dégradation Généralisée AC2 Résultat : Evaluation périodique Commentaire :

Rappel des recommandations au propriétaire :

- a) Contrôler périodiquement que l'état de dégradation des matériaux et produits concernés ne s'aggrave pas et, le cas échéant, que leur protection demeure en bon état de conservation ;
 - b) Rechercher, le cas échéant, les causes de dégradation et prendre les mesures appropriées pour les supprimer.







Annexe : Grille d'évalutation de l'état de conservation des produits de la liste B Réf commande : 002LQ000387-1 Conduit en fibres-ciment Materiau: S69 Réf mesure : Destination du local: Local ou zone Vol 1 Date évaluation : 22/03/2017 homogène: (PC Sous sol 1) Batiment : Etendue de la dégradation Risque de dégradation lié à Protection physique Etat de dégradation Résultat l'environnement du materiau EP Protection physique étanche Risque de dégradation faible ou à EP Matériau non dégradé Risque de dégradation rapide AC1 Risque faible d'extension de la EP Protection physique non étanche ou dégradation absence de protection physique Risque d'extension à terme de la Ponctuelle AC1 dégradation Risque d'extension rapide de la AC2 Matériau dégradé dégradation Généralisée AC2 Résultat : Evaluation périodique Commentaire :

Rappel des recommandations au propriétaire :

- a) Contrôler périodiquement que l'état de dégradation des matériaux et produits concernés ne s'aggrave pas et, le cas échéant, que leur protection demeure en bon état de conservation ;
 - b) Rechercher, le cas échéant, les causes de dégradation et prendre les mesures appropriées pour les supprimer.







Annexe : Grille d'évalutation de l'état de conservation des produits de la liste B Réf commande : 002LQ000387-1 Materiau: Conduit en fibres-ciment Réf mesure : S70 Destination du local: Local ou zone Vol 4 Date évaluation : 22/03/2017 homogène: (Local vide-ordure) Batiment : Etendue de la dégradation Risque de dégradation lié à Protection physique Etat de dégradation Résultat l'environnement du materiau EP Protection physique étanche Risque de dégradation faible ou à EP Matériau non dégradé Risque de dégradation rapide AC1 Risque faible d'extension de la EP Protection physique non étanche ou dégradation absence de protection physique Risque d'extension à terme de la Ponctuelle AC1 dégradation Risque d'extension rapide de la AC2 Matériau dégradé dégradation Généralisée AC2 Résultat : Evaluation périodique Commentaire :

Rappel des recommandations au propriétaire :

- a) Contrôler périodiquement que l'état de dégradation des matériaux et produits concernés ne s'aggrave pas et, le cas échéant, que leur protection demeure en bon état de conservation ;
 - b) Rechercher, le cas échéant, les causes de dégradation et prendre les mesures appropriées pour les supprimer.







Annexe : Grille d'évalutation de l'état de conservation des produits de la liste B Réf commande : 002LQ000387-1 Materiau: Conduit en fibres-ciment Réf mesure : S71 Destination du local: Local ou zone Vol 4 Date évaluation : 22/03/2017 homogène: (Local vide-ordure) Batiment : Etendue de la dégradation Risque de dégradation lié à Protection physique Etat de dégradation Résultat l'environnement du materiau EP Protection physique étanche Risque de dégradation faible ou à EP Matériau non dégradé Risque de dégradation rapide AC1 Risque faible d'extension de la EP Protection physique non étanche ou dégradation absence de protection physique Risque d'extension à terme de la Ponctuelle AC1 dégradation Risque d'extension rapide de la AC2 Matériau dégradé dégradation Généralisée AC2 Résultat : Evaluation périodique Commentaire :


Rappel des recommandations au propriétaire :

- a) Contrôler périodiquement que l'état de dégradation des matériaux et produits concernés ne s'aggrave pas et, le cas échéant, que leur protection demeure en bon état de conservation ;
 - b) Rechercher, le cas échéant, les causes de dégradation et prendre les mesures appropriées pour les supprimer.







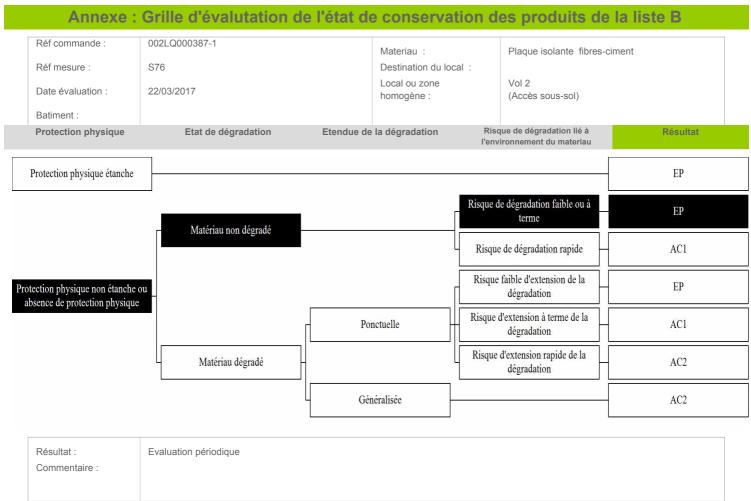

Rappel des recommandations au propriétaire :

- a) Contrôler périodiquement que l'état de dégradation des matériaux et produits concernés ne s'aggrave pas et, le cas échéant, que leur protection demeure en bon état de conservation ;
 - b) Rechercher, le cas échéant, les causes de dégradation et prendre les mesures appropriées pour les supprimer.







Annexe : Grille d'évalutation de l'état de conservation des produits de la liste B Réf commande : 002LQ000387-1 Materiau: Plaque isolante fibres-ciment Réf mesure : S77 Destination du local: Local ou zone Vol 7 Date évaluation : 22/03/2017 homogène: (PC RDC) Batiment : Etendue de la dégradation Risque de dégradation lié à Protection physique Etat de dégradation Résultat l'environnement du materiau EP Protection physique étanche Risque de dégradation faible ou à EP Matériau non dégradé Risque de dégradation rapide AC1 Risque faible d'extension de la EP Protection physique non étanche ou dégradation absence de protection physique Risque d'extension à terme de la Ponctuelle AC1 dégradation Risque d'extension rapide de la AC2 Matériau dégradé dégradation Généralisée AC2 Résultat : Evaluation périodique Commentaire :

Rappel des recommandations au propriétaire :

- a) Contrôler périodiquement que l'état de dégradation des matériaux et produits concernés ne s'aggrave pas et, le cas échéant, que leur protection demeure en bon état de conservation ;
 - b) Rechercher, le cas échéant, les causes de dégradation et prendre les mesures appropriées pour les supprimer.







Annexe : Grille d'évalutation de l'état de conservation des produits de la liste B Réf commande : 002LQ000387-1 Materiau: Plaque isolante fibres-ciment Réf mesure : S78 Destination du local: Local ou zone Vol 7 Date évaluation : 22/03/2017 homogène: (PC RDC) Batiment : Etendue de la dégradation Risque de dégradation lié à Protection physique Etat de dégradation Résultat l'environnement du materiau EP Protection physique étanche Risque de dégradation faible ou à EP Matériau non dégradé Risque de dégradation rapide AC1 Risque faible d'extension de la EP Protection physique non étanche ou dégradation absence de protection physique Risque d'extension à terme de la Ponctuelle AC1 dégradation Risque d'extension rapide de la AC2 Matériau dégradé dégradation Généralisée AC2 Résultat : Evaluation périodique Commentaire :

Rappel des recommandations au propriétaire :

- a) Contrôler périodiquement que l'état de dégradation des matériaux et produits concernés ne s'aggrave pas et, le cas échéant, que leur protection demeure en bon état de conservation ;
 - b) Rechercher, le cas échéant, les causes de dégradation et prendre les mesures appropriées pour les supprimer.







Annexe : Grille d'évalutation de l'état de conservation des produits de la liste B Réf commande : 002LQ000387-1 Materiau: Conduit en fibres-ciment Réf mesure : S79 Destination du local: Local ou zone Vol 7 Date évaluation : 22/03/2017 homogène: (PC RDC) Batiment : Etendue de la dégradation Risque de dégradation lié à Protection physique Etat de dégradation Résultat l'environnement du materiau EP Protection physique étanche Risque de dégradation faible ou à EP Matériau non dégradé Risque de dégradation rapide AC1 Risque faible d'extension de la EP Protection physique non étanche ou dégradation absence de protection physique Risque d'extension à terme de la Ponctuelle AC1 dégradation Risque d'extension rapide de la AC2 Matériau dégradé dégradation Généralisée AC2 Résultat : Evaluation périodique Commentaire :

Rappel des recommandations au propriétaire :

- a) Contrôler périodiquement que l'état de dégradation des matériaux et produits concernés ne s'aggrave pas et, le cas échéant, que leur protection demeure en bon état de conservation ;
 - b) Rechercher, le cas échéant, les causes de dégradation et prendre les mesures appropriées pour les supprimer.







Annexe : Grille d'évalutation de l'état de conservation des produits de la liste B Réf commande : 002LQ000387-1 Materiau: Plaque isolante fibres-ciment S80 Réf mesure : Destination du local: Local ou zone Vol 8 Date évaluation : 22/03/2017 homogène: (PC R+1) Batiment : Etendue de la dégradation Risque de dégradation lié à Protection physique Etat de dégradation Résultat l'environnement du materiau EP Protection physique étanche Risque de dégradation faible ou à EP Matériau non dégradé Risque de dégradation rapide AC1 Risque faible d'extension de la EP Protection physique non étanche ou dégradation absence de protection physique Risque d'extension à terme de la Ponctuelle AC1 dégradation Risque d'extension rapide de la AC2 Matériau dégradé dégradation Généralisée AC2 Résultat : Evaluation périodique Commentaire :

Rappel des recommandations au propriétaire :

- a) Contrôler périodiquement que l'état de dégradation des matériaux et produits concernés ne s'aggrave pas et, le cas échéant, que leur protection demeure en bon état de conservation ;
 - b) Rechercher, le cas échéant, les causes de dégradation et prendre les mesures appropriées pour les supprimer.







Annexe : Grille d'évalutation de l'état de conservation des produits de la liste B Réf commande : 002LQ000387-1 Materiau: Plaque isolante fibres-ciment Réf mesure : S81 Destination du local: Local ou zone Vol 8 Date évaluation : 22/03/2017 homogène: (PC R+1) Batiment : Etendue de la dégradation Risque de dégradation lié à Protection physique Etat de dégradation Résultat l'environnement du materiau EP Protection physique étanche Risque de dégradation faible ou à EP Matériau non dégradé Risque de dégradation rapide AC1 Risque faible d'extension de la EP Protection physique non étanche ou dégradation absence de protection physique Risque d'extension à terme de la Ponctuelle AC1 dégradation Risque d'extension rapide de la AC2 Matériau dégradé dégradation Généralisée AC2 Résultat : Evaluation périodique Commentaire :

Rappel des recommandations au propriétaire :

- a) Contrôler périodiquement que l'état de dégradation des matériaux et produits concernés ne s'aggrave pas et, le cas échéant, que leur protection demeure en bon état de conservation ;
 - b) Rechercher, le cas échéant, les causes de dégradation et prendre les mesures appropriées pour les supprimer.







Annexe : Grille d'évalutation de l'état de conservation des produits de la liste B Réf commande : 002LQ000387-1 Materiau: Plaque isolante fibres-ciment S82 Réf mesure : Destination du local: Local ou zone Vol 9 Date évaluation : 22/03/2017 homogène: (PC R+2) Batiment : Etendue de la dégradation Risque de dégradation lié à Protection physique Etat de dégradation Résultat l'environnement du materiau EP Protection physique étanche Risque de dégradation faible ou à EP Matériau non dégradé Risque de dégradation rapide AC1 Risque faible d'extension de la EP Protection physique non étanche ou dégradation absence de protection physique Risque d'extension à terme de la Ponctuelle AC1 dégradation Risque d'extension rapide de la AC2 Matériau dégradé dégradation Généralisée AC2 Résultat : Evaluation périodique Commentaire :


Rappel des recommandations au propriétaire :

- a) Contrôler périodiquement que l'état de dégradation des matériaux et produits concernés ne s'aggrave pas et, le cas échéant, que leur protection demeure en bon état de conservation ;
 - b) Rechercher, le cas échéant, les causes de dégradation et prendre les mesures appropriées pour les supprimer.







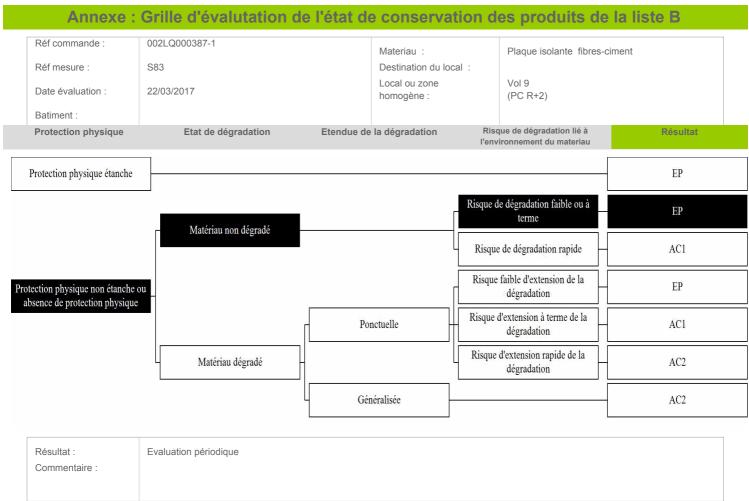

Rappel des recommandations au propriétaire :

- a) Contrôler périodiquement que l'état de dégradation des matériaux et produits concernés ne s'aggrave pas et, le cas échéant, que leur protection demeure en bon état de conservation ;
 - b) Rechercher, le cas échéant, les causes de dégradation et prendre les mesures appropriées pour les supprimer.







Annexe : Grille d'évalutation de l'état de conservation des produits de la liste B Réf commande : 002LQ000387-1 Materiau: Conduit en fibres-ciment S84 Réf mesure : Destination du local: Local ou zone Vol 10 Date évaluation : 22/03/2017 homogène: (PC R+3) Batiment : Etendue de la dégradation Risque de dégradation lié à Protection physique Etat de dégradation Résultat l'environnement du materiau EP Protection physique étanche Risque de dégradation faible ou à EP Matériau non dégradé Risque de dégradation rapide AC1 Risque faible d'extension de la EP Protection physique non étanche ou dégradation absence de protection physique Risque d'extension à terme de la Ponctuelle AC1 dégradation Risque d'extension rapide de la AC2 Matériau dégradé dégradation Généralisée AC2 Résultat : Evaluation périodique Commentaire :

Rappel des recommandations au propriétaire :

- a) Contrôler périodiquement que l'état de dégradation des matériaux et produits concernés ne s'aggrave pas et, le cas échéant, que leur protection demeure en bon état de conservation ;
 - b) Rechercher, le cas échéant, les causes de dégradation et prendre les mesures appropriées pour les supprimer.







Annexe : Grille d'évalutation de l'état de conservation des produits de la liste B Réf commande : 002LQ000387-1 Materiau: Conduit en fibres-ciment S85 Réf mesure : Destination du local: Local ou zone Vol 10 Date évaluation : 22/03/2017 homogène: (PC R+3) Batiment : Risque de dégradation lié à Protection physique Etat de dégradation Etendue de la dégradation Résultat l'environnement du materiau EP Protection physique étanche Risque de dégradation faible ou à EP Matériau non dégradé Risque de dégradation rapide AC1 Risque faible d'extension de la EP Protection physique non étanche ou dégradation absence de protection physique Risque d'extension à terme de la Ponctuelle AC1 dégradation Risque d'extension rapide de la AC2 Matériau dégradé dégradation Généralisée AC2 Résultat : Evaluation périodique Commentaire :

Rappel des recommandations au propriétaire :

- a) Contrôler périodiquement que l'état de dégradation des matériaux et produits concernés ne s'aggrave pas et, le cas échéant, que leur protection demeure en bon état de conservation ;
 - b) Rechercher, le cas échéant, les causes de dégradation et prendre les mesures appropriées pour les supprimer.







Annexe : Grille d'évalutation de l'état de conservation des produits de la liste B Réf commande : 002LQ000387-1 Materiau: Conduit en fibres-ciment S86 Réf mesure : Destination du local: Local ou zone Vol 10 Date évaluation : 22/03/2017 homogène: (PC R+3) Batiment : Etendue de la dégradation Risque de dégradation lié à Protection physique Etat de dégradation Résultat l'environnement du materiau EP Protection physique étanche Risque de dégradation faible ou à EP Matériau non dégradé Risque de dégradation rapide AC1 Risque faible d'extension de la EP Protection physique non étanche ou dégradation absence de protection physique Risque d'extension à terme de la Ponctuelle AC1 dégradation Risque d'extension rapide de la AC2 Matériau dégradé dégradation Généralisée AC2 Résultat : Evaluation périodique Commentaire :

Rappel des recommandations au propriétaire :

- a) Contrôler périodiquement que l'état de dégradation des matériaux et produits concernés ne s'aggrave pas et, le cas échéant, que leur protection demeure en bon état de conservation ;
 - b) Rechercher, le cas échéant, les causes de dégradation et prendre les mesures appropriées pour les supprimer.





ANNEXE : Récapitulatif des prélevements et analyses

Prélévements en rouge = Positif

Reférence	Categorie	Composant	Materiau	Localisation	Observation
002LQ00038	Parois verticales intérieures	Murs et cloisons	Enduit ciment	Sous sol - Vol 1	
7 n°1	et enduits			(PC Sous sol 1)	
002LQ00038	Plafond et faux-plafonds	Plafonds	Enduit plâtre - joints	Sous sol - Vol 1	
7 n°3			entre panneaux	(PC Sous sol 1)	
			fibralith -		
002LQ00038	Conduits, canalisations et	Conduit eau	Calorifugeage	Sous sol - Vol 1	
7 n°6	équipements			(PC Sous sol 1)	
002LQ00038	Conduits, canalisations et	Conduit eau	Enduit noir avec	Sous sol - Vol 2	
7 n°8	équipements		couche bitumineuse +	(Accès sous-sol)	
			peinture - noir -		
002LQ00038	Plafond et faux-plafonds	Plafonds	Enduit gris en vrac	Sous sol - Vol 2	
7 n°10			hétérogène non	(Accès sous-sol)	
			séparable + peinture		
			non séparable - sous		
002LQ00038	Parois verticales intérieures	Murs et cloisons	Enduit compact gris	Sous sol - Vol 2	
7 n°11	et enduits		hétérogène + peinture	(Accès sous-sol)	
			non séparable -		
002LQ00038 7 n°12	Parois verticales intérieures et enduits	Murs et cloisons	Enduit compact gris		
/ 11 12	et enduits		hétérogène +	(Accès sous-sol)	
			peintures multiples non séparable - gris		
002LQ00038	Parois verticales intérieures	Murs et cloisons	en plinthe - Enduit gris en vrac	Etages - Vol 7	
7 n°13	et enduits	1VIUI 3 CL 010150115	hétérogène non	(PC RDC)	
7 11 13	et enduits		séparable + peinture	(FC RDC)	
			non séparable -		
			porteur gaine		
			technique -		
002LQ00038	Parois verticales intérieures	Murs et cloisons	Enduit compact gris	Etages - Vol 7	
7 n°14	et enduits		hétérogène + peinture	(PC RDC)	
			non séparable -	(/	
			cloisons gaine		
			technique -		
002LQ00038	Parois verticales intérieures	Murs et cloisons	Enduit compact gris	Etages - Vol 7	
7 n°19	et enduits		hétérogène +	(PC RDC)	
			peintures multiples		
			non séparable -		
			cloisons -		
002LQ00038	Parois verticales intérieures	Murs et cloisons	Enduit compact gris	Etages - Vol 7	
7 n°20	et enduits		hétérogène +	(PC RDC)	
			peintures multiples		
			non séparable - gris		
			en partie basse -		
002LQ00038	Parois verticales intérieures	Murs et cloisons	Enduit compact gris	Etages - Vol 7	
7 n°21	et enduits		hétérogène +	(PC RDC)	
			peintures multiples		
			non séparable - blanc		
			en partie haute -		
002LQ00038	Plafond et faux-plafonds	Plafonds	Enduit gris en vrac	Etages - Vol 6	
7 n°26			hétérogène non	(Local à velo)	
			séparable + peinture		
			non séparable		
002LQ00038	Plafond et faux-plafonds	Plafonds	Enduit gris en vrac	Etages - Vol 10	
7 n°28			hétérogène non	(PC R+3)	
			séparable + peinture		
			non séparable -		
002LQ00038	Façades	Bardages	Fibrociment gris sous	Façade avant - Vol 13	
7 n°31			forme de plaque avec	(Façade avant)	
			fibres visibles +		
			peinture non		
			séparable +		
			polystyrène expansé		
			(billes) non séparable -		
			Beige -		

AC Environnement, 64 rue Clément Ader CS 70064 42153 Riorges, SIRET : 441355914 TVA Intracommunautaire : FR03441355914 APE : 7120 Assurée par : QBE Insurance 031 0004725 (Date de validité : 01/01/2018) Tel : 0800400100 Fax : 0825800954



Référence : 002LQ000387-1



002LQ00038	Façades	Bardages	Matériau compact	Façade avant - Vol 13	
7 n°32			beige hétérogène avec	(Façade avant)	
			fibres - gris -		
002LQ00038	Façades	Bardages	Matériau compact	Façade avant - Vol 13	
7 n°33			beige avec fibres -	(Façade avant)	
			beige -		

Laboratoire d'analyses					
Nom du laboratoire : Se reporter aux rapport d'analyse					
Adresse :					
Téléphone :					
Email :					
Numéro d'accréditation :					



Tél: 02.99.35.41.41 Fax: 02.99.35.41.42 www.itga.fr



RAPPORT D'ESSAI N° IT071609-8616 EN DATE DU 07/09/2016 RECHERCHE ET IDENTIFICATION D'AMIANTE SUR UN PRELEVEMENT DE MATERIAU

Ce rapport d'essai ne concerne que les échantillons soumis à l'analyse.

Client:

AC ENVIRONNEMENT M. Mathieu PALLUEL 64 rue Clément Ader 42153 RIORGES

Prélèvement:

Commande ITGA : IT0716-89934 Echantillon ITGA : IT071609-8616 Reçu au laboratoire le : 06/09/2016

MesureAmianteAT_9a2a9fe4-1939-4ed0-b7b0-43c8e95195

82

Réf. Client:

Commande	002LQ000387
Dossier client	_0010100005_
	RES DE BRETAGNE - 53100 MAYENNE
	Bâtiment composé de 1 cage et de 3 étages
Echantillon	002LQ000387001 / Parois verticales intérieures et enduits / Murs et cloisons / Enduit ciment / Vol 1
	(PC Sous sol 1)
D 1 11 1704	
Description ITGA	Enduit compact gris / Matériau gris en vrac

Préparation:

Effectuée de façon à être représentative de l'échantillon

- pour une analyse au Microscope Electronique à Transmission Analytique (META) : broyage mécanique, récupération de poussières sur grille de microscope électronique (méthode interne IT 085 ou IT 286)

Technique Analytique:

- Microscope Electronique à Transmission Analytique (parties pertinentes de la norme NF X 43-050)

Résultat :

Fraction Analysée	Technique analytique et date d'analyse	Résultat	Type d'amiante	Nb de préparations
Enduit compact gris + matériau gris en vrac non séparable	META le 07/09/2016	Amiante non détecté		2

Validé par : Benjamin Regent - Analyste



Tél: 02.99.35.41.41 Fax: 02.99.35.41.42 www.itga.fr



RAPPORT D'ESSAI N° IT071609-8618 EN DATE DU 07/09/2016 RECHERCHE ET IDENTIFICATION D'AMIANTE SUR UN PRELEVEMENT DE MATERIAU

Ce rapport d'essai ne concerne que les échantillons soumis à l'analyse.

Client:

AC ENVIRONNEMENT M. Mathieu PALLUEL 64 rue Clément Ader 42153 RIORGES

Prélèvement:

Commande ITGA : IT0716-89934 Echantillon ITGA : IT071609-8618 Reçu au laboratoire le : 06/09/2016

MesureAmianteAT_46550dbc-3a1b-41e9-83b6-6b512beb4

b19

Réf. Client:

Commande	002LQ000387
Dossier client	_0010100005_
	RES DE BRETAGNE - 53100 MAYENNE
	Bâtiment composé de 1 cage et de 3 étages
Echantillon	002LQ000387003 / Plafond et faux-plafonds / Plafonds / Enduit plâtre / Vol 1
	(PC Sous sol 1)
Description ITGA	Enduit plâtreux blanc en vrac avec couche cartonnée / Peinture

Préparation:

Effectuée de façon à être représentative de l'échantillon

- pour une analyse au Microscope Electronique à Transmission Analytique (META) : broyage mécanique, récupération de poussières sur grille de microscope électronique (méthode interne IT 085 ou IT 286)

Technique Analytique:

- Microscope Electronique à Transmission Analytique (parties pertinentes de la norme NF X 43-050)

Résultat :

Fraction Analysée	Technique analytique et date d'analyse	Résultat	Type d'amiante	Nb de préparations
Enduit plâtreux blanc en vrac avec couche cartonnée non séparable + peinture non séparable	META le 07/09/2016	Amiante non détecté		2

Validé par : Benjamin Regent - Analyste



Tél: 02.99.35.41.41 Fax: 02.99.35.41.42 www.itga.fr



RAPPORT D'ESSAI N° IT071609-8621 EN DATE DU 07/09/2016 RECHERCHE ET IDENTIFICATION D'AMIANTE SUR UN PRELEVEMENT DE MATERIAU

Ce rapport d'essai ne concerne que les échantillons soumis à l'analyse.

Client:

AC ENVIRONNEMENT M. Mathieu PALLUEL 64 rue Clément Ader 42153 RIORGES

Prélèvement:

Commande ITGA : IT0716-89934 Echantillon ITGA : IT071609-8621 Reçu au laboratoire le : 06/09/2016

MesureAmianteAT_4d19d893-b9bd-4c19-80a4-af4f274414

70

Réf. Client:

Commande	002LQ000387
Dossier client	_0010100005_ RES DE BRETAGNE - 53100 MAYENNE Bâtiment composé de 1 cage et de 3 étages
Echantillon	002LQ000387006 / Conduits, canalisations et équipements / Conduit eau / Calorifugeage / Vol 1 (PC Sous sol 1)
Description ITGA	Matériau fibreux orange avec poussières / Toile fibreuse marron / Peinture en vrac

Préparation:

Effectuée de façon à être représentative de l'échantillon

- pour une analyse au Microscope Optique à Lumière Polarisée (MOLP) : pas de traitement thermique ou mécanique
- pour une analyse au Microscope Electronique à Transmission Analytique (META) : broyage mécanique, récupération de poussières sur grille de microscope électronique (méthode interne IT 085 ou IT 286)

Technique Analytique:

- Microscope Optique à Lumière Polarisée (méthode guide HSG 248 appendice 2)
- Microscope Electronique à Transmission Analytique (parties pertinentes de la norme NF X 43-050)

Résultat:

Fraction Analysée	Technique analytique et date d'analyse	Résultat	Type d'amiante	Nb de préparations
Matériau fibreux orange avec poussières non séparable + toile	MOLP le 07/09/2016	Amiante non détecté Analyse confirmée au META		2
fibreuse marron non séparable + peinture en vrac non séparable				

Validé par : Benjamin Regent - Analyste



Tél: 02.99.35.41.41 Fax: 02.99.35.41.42 www.itga.fr



RAPPORT D'ESSAI N° IT071609-8623 EN DATE DU 07/09/2016 RECHERCHE ET IDENTIFICATION D'AMIANTE SUR UN PRELEVEMENT DE MATERIAU

Ce rapport d'essai ne concerne que les échantillons soumis à l'analyse.

Client:

AC ENVIRONNEMENT M. Mathieu PALLUEL 64 rue Clément Ader 42153 RIORGES

Prélèvement:

Commande ITGA : IT0716-89934 Echantillon ITGA : IT071609-8623 Reçu au laboratoire le : 06/09/2016

MesureAmianteAT_f7221657-258d-4e8e-8a04-b7b5a7086

eef

Réf. Client:

Commande	002LQ000387
Dossier client	_0010100005_
	RES DE BRETAGNE - 53100 MAYENNE
	Bâtiment composé de 1 cage et de 3 étages
Echantillon	002LQ000387008 / Conduits, canalisations et équipements / Conduit eau / Calorifugeage / Vol 2
	(Accès sous-sol)
Description ITGA	Enduit noir avec couche bitumineuse / Peinture

Préparation:

Effectuée de façon à être représentative de l'échantillon

- pour une analyse au Microscope Electronique à Transmission Analytique (META) : broyage mécanique, récupération de poussières sur grille de microscope électronique (méthode interne IT 085 ou IT 286)

Technique Analytique:

- Microscope Electronique à Transmission Analytique (parties pertinentes de la norme NF X 43-050)

Résultat :

Fraction Analysée	Technique analytique et date d'analyse	Résultat	Type d'amiante	Nb de préparations
Enduit noir avec couche bitumineuse + peinture	META le 07/09/2016	Amiante non détecté		1

Validé par : Benjamin Regent - Analyste



Tél: 02.99.35.41.41 Fax: 02.99.35.41.42 www.itga.fr



RAPPORT D'ESSAI N° IT071609-8625 EN DATE DU 07/09/2016 RECHERCHE ET IDENTIFICATION D'AMIANTE SUR UN PRELEVEMENT DE MATERIAU

Ce rapport d'essai ne concerne que les échantillons soumis à l'analyse.

Client:

AC ENVIRONNEMENT M. Mathieu PALLUEL 64 rue Clément Ader 42153 RIORGES

Prélèvement:

Commande ITGA : IT0716-89934 Echantillon ITGA : IT071609-8625 Reçu au laboratoire le : 06/09/2016

MesureAmianteAT_b313db37-006b-463c-96fe-5ca385813a

e2

Réf. Client:

Commande	002LQ000387
Dossier client	_0010100005_ RES DE BRETAGNE - 53100 MAYENNE Bâtiment composé de 1 cage et de 3 étages
Echantillon	002LQ000387010 / Plafond et faux-plafonds / Plafonds / Enduit ciment / Vol 2 (Accès sous-sol)
Description ITGA	Enduit gris en vrac hétérogène / Peinture

Préparation:

Effectuée de façon à être représentative de l'échantillon

- pour une analyse au Microscope Electronique à Transmission Analytique (META) : broyage mécanique, récupération de poussières sur grille de microscope électronique (méthode interne IT 085 ou IT 286)

Technique Analytique:

- Microscope Electronique à Transmission Analytique (parties pertinentes de la norme NF X 43-050)

Résultat :

Fraction Analysée	Technique analytique et date d'analyse	Résultat	Type d'amiante	Nb de préparations
Enduit gris en vrac hétérogène non séparable + peinture non séparable	META le 07/09/2016	Amiante non détecté		1

Validé par : Benjamin Regent - Analyste

Jeto



Tél: 02.99.35.41.41 Fax: 02.99.35.41.42 www.itga.fr



RAPPORT D'ESSAI N° IT071609-8626 EN DATE DU 07/09/2016 RECHERCHE ET IDENTIFICATION D'AMIANTE SUR UN PRELEVEMENT DE MATERIAU

Ce rapport d'essai ne concerne que les échantillons soumis à l'analyse.

Client:

AC ENVIRONNEMENT M. Mathieu PALLUEL 64 rue Clément Ader 42153 RIORGES

Prélèvement:

Commande ITGA : IT0716-89934 Echantillon ITGA : IT071609-8626 Reçu au laboratoire le : 06/09/2016

MesureAmianteAT_c4d2e659-2f40-4e0a-9c45-58954c992a

9f

Réf. Client:

Commande	002LQ000387
Dossier client	_0010100005_
	RES DE BRETAGNE - 53100 MAYENNE
	Bâtiment composé de 1 cage et de 3 étages
Echantillon	002LQ000387011 / Parois verticales intérieures et enduits / Murs et cloisons / Enduit ciment / Vol 2
	(Accès sous-sol)
Description ITCA	
Description ITGA	Enduit compact gris hétérogène / Peinture

Préparation:

Effectuée de façon à être représentative de l'échantillon

- pour une analyse au Microscope Electronique à Transmission Analytique (META) : broyage mécanique, récupération de poussières sur grille de microscope électronique (méthode interne IT 085 ou IT 286)

Technique Analytique:

- Microscope Electronique à Transmission Analytique (parties pertinentes de la norme NF X 43-050)

Résultat :

Fraction Analysée	Technique analytique et date d'analyse	Résultat	Type d'amiante	Nb de préparations
Enduit compact gris hétérogène + peinture non séparable	META le 07/09/2016	Amiante non détecté		1

Validé par : Benjamin Regent - Analyste

Jef



Tél: 02.99.35.41.41 Fax: 02.99.35.41.42 www.itga.fr



RAPPORT D'ESSAI N° IT071609-8627 EN DATE DU 07/09/2016 RECHERCHE ET IDENTIFICATION D'AMIANTE SUR UN PRELEVEMENT DE MATERIAU

Ce rapport d'essai ne concerne que les échantillons soumis à l'analyse.

Client:

AC ENVIRONNEMENT M. Mathieu PALLUEL 64 rue Clément Ader 42153 RIORGES

Prélèvement:

Commande ITGA : IT0716-89934 Echantillon ITGA : IT071609-8627 Reçu au laboratoire le : 06/09/2016

MesureAmianteAT_89c60c30-1dcf-452d-893a-103b9dd7f3

8e

Réf. Client:

Commande	002LQ000387
Dossier client	_0010100005_
	RES DE BRETAGNE - 53100 MAYENNE
	Bâtiment composé de 1 cage et de 3 étages
Echantillon	002LQ000387012 / Parois verticales intérieures et enduits / Murs et cloisons / Enduit ciment / Vol 2
	(Accès sous-sol)
Description FIGA	Enduit compact gris hétérogène / Peintures multiples

Préparation:

Effectuée de façon à être représentative de l'échantillon

- pour une analyse au Microscope Electronique à Transmission Analytique (META) : broyage mécanique, récupération de poussières sur grille de microscope électronique (méthode interne IT 085 ou IT 286)

Technique Analytique:

- Microscope Electronique à Transmission Analytique (parties pertinentes de la norme NF X 43-050)

Résultat :

Fraction Analysée	Technique analytique et date d'analyse	Résultat	Type d'amiante	Nb de préparations
Enduit compact gris hétérogène + peintures multiples non séparable	META le 07/09/2016	Amiante non détecté		1

Validé par : Benjamin Regent - Analyste

Jeff



Tél: 02.99.35.41.41 Fax: 02.99.35.41.42 www.itga.fr



RAPPORT D'ESSAI N° IT071609-8628 EN DATE DU 07/09/2016 RECHERCHE ET IDENTIFICATION D'AMIANTE SUR UN PRELEVEMENT DE MATERIAU

Ce rapport d'essai ne concerne que les échantillons soumis à l'analyse.

Client:

AC ENVIRONNEMENT M. Mathieu PALLUEL 64 rue Clément Ader 42153 RIORGES

Prélèvement:

Commande ITGA : IT0716-89934 Echantillon ITGA : IT071609-8628 Reçu au laboratoire le : 06/09/2016

MesureAmianteAT_5bada06d-e6d5-4844-aca6-64106d0489

1f

Réf. Client:

Commande	002LQ000387
Dossier client	_0010100005_ RES DE BRETAGNE - 53100 MAYENNE Bâtiment composé de 1 cage et de 3 étages
Echantillon	002LQ000387013 / Parois verticales intérieures et enduits / Murs et cloisons / Enduit ciment / Vol 7 (PC RDC)
Description ITGA	Enduit gris en vrac hétérogène / Peinture

Préparation:

Effectuée de façon à être représentative de l'échantillon

- pour une analyse au Microscope Electronique à Transmission Analytique (META) : broyage mécanique, récupération de poussières sur grille de microscope électronique (méthode interne IT 085 ou IT 286)

Technique Analytique:

- Microscope Electronique à Transmission Analytique (parties pertinentes de la norme NF X 43-050)

Résultat :

Fraction Analysée	Technique analytique et date d'analyse	Résultat	Type d'amiante	Nb de préparations
Enduit gris en vrac hétérogène non séparable + peinture non séparable	META le 07/09/2016	Amiante non détecté		1

Validé par : Benjamin Regent - Analyste



Tél: 02.99.35.41.41 Fax: 02.99.35.41.42 www.itga.fr



RAPPORT D'ESSAI N° IT071609-8629 EN DATE DU 07/09/2016 RECHERCHE ET IDENTIFICATION D'AMIANTE SUR UN PRELEVEMENT DE MATERIAU

Ce rapport d'essai ne concerne que les échantillons soumis à l'analyse.

Client:

AC ENVIRONNEMENT M. Mathieu PALLUEL 64 rue Clément Ader 42153 RIORGES

Prélèvement:

Commande ITGA : IT0716-89934 Echantillon ITGA : IT071609-8629 Reçu au laboratoire le : 06/09/2016

MesureAmianteAT_8190671f-93c5-45db-98f3-fd8f400b54

76

Réf. Client:

Commande	002LQ000387
Dossier client	_0010100005_
	RES DE BRETAGNE - 53100 MAYENNE
	Bâtiment composé de 1 cage et de 3 étages
Echantillon	002LQ000387014 / Parois verticales intérieures et enduits / Murs et cloisons / Enduit ciment / Vol 7 (PC RDC)
Description ITGA	Enduit compact gris hétérogène / Peinture

Préparation:

Effectuée de façon à être représentative de l'échantillon

- pour une analyse au Microscope Electronique à Transmission Analytique (META) : broyage mécanique, récupération de poussières sur grille de microscope électronique (méthode interne IT 085 ou IT 286)

Technique Analytique:

- Microscope Electronique à Transmission Analytique (parties pertinentes de la norme NF X 43-050)

Résultat :

Fraction Analysée	Technique analytique et date d'analyse	Résultat	Type d'amiante	Nb de préparations
Enduit compact gris hétérogène + peinture non séparable	META le 07/09/2016	Amiante non détecté		1

Validé par : Benjamin Regent - Analyste

Jeto



Tél: 02.99.35.41.41 Fax: 02.99.35.41.42 www.itga.fr



RAPPORT D'ESSAI N° IT071609-8634 EN DATE DU 07/09/2016 RECHERCHE ET IDENTIFICATION D'AMIANTE SUR UN PRELEVEMENT DE MATERIAU

Ce rapport d'essai ne concerne que les échantillons soumis à l'analyse.

Client:

AC ENVIRONNEMENT M. Mathieu PALLUEL 64 rue Clément Ader 42153 RIORGES

Prélèvement:

Commande ITGA : IT0716-89934 Echantillon ITGA : IT071609-8634 Reçu au laboratoire le : 06/09/2016

MesureAmianteAT_1aea8840-70d8-4ed5-9dca-8702ff5ce7c

7

Réf. Client:

Commande	002LQ000387
Dossier client	_0010100005_
	RES DE BRETAGNE - 53100 MAYENNE
	Bâtiment composé de 1 cage et de 3 étages
Echantillon	002LQ000387019 / Parois verticales intérieures et enduits / Murs et cloisons / Enduit ciment / Vol 7 (PC RDC)
Description ITGA	Enduit compact gris hétérogène / Peintures multiples

Préparation:

Effectuée de façon à être représentative de l'échantillon

- pour une analyse au Microscope Electronique à Transmission Analytique (META) : broyage mécanique, récupération de poussières sur grille de microscope électronique (méthode interne IT 085 ou IT 286)

Technique Analytique:

- Microscope Electronique à Transmission Analytique (parties pertinentes de la norme NF X 43-050)

Résultat :

Fraction Analysée	Technique analytique et date d'analyse	Résultat	Type d'amiante	Nb de préparations
Enduit compact gris hétérogène + peintures multiples non séparable	META le 07/09/2016	Amiante non détecté		1

Validé par : Benjamin Regent - Analyste



Tél: 02.99.35.41.41 Fax: 02.99.35.41.42 www.itga.fr



RAPPORT D'ESSAI N° IT071609-8635 EN DATE DU 07/09/2016 RECHERCHE ET IDENTIFICATION D'AMIANTE SUR UN PRELEVEMENT DE MATERIAU

Ce rapport d'essai ne concerne que les échantillons soumis à l'analyse.

Client:

AC ENVIRONNEMENT M. Mathieu PALLUEL 64 rue Clément Ader 42153 RIORGES

Prélèvement:

Commande ITGA : IT0716-89934 Echantillon ITGA : IT071609-8635 Reçu au laboratoire le : 06/09/2016

MesureAmianteAT_4f7b2943-a99b-4fda-a64a-c4a5d75e3fe

5

Réf. Client:

Commande	002LQ000387
Dossier client	_0010100005_ RES DE BRETAGNE - 53100 MAYENNE
	Bâtiment composé de 1 cage et de 3 étages
Echantillon	002LQ000387020 / Parois verticales intérieures et enduits / Murs et cloisons / Enduit ciment / Vol 7 (PC RDC)
Description ITGA	Enduit compact gris hétérogène / Peintures multiples

Préparation:

Effectuée de façon à être représentative de l'échantillon

- pour une analyse au Microscope Electronique à Transmission Analytique (META) : broyage mécanique, récupération de poussières sur grille de microscope électronique (méthode interne IT 085 ou IT 286)

Technique Analytique:

- Microscope Electronique à Transmission Analytique (parties pertinentes de la norme NF X 43-050)

Résultat :

Fraction Analysée	Technique analytique et date d'analyse	Résultat	Type d'amiante	Nb de préparations
Enduit compact gris hétérogène + peintures multiples non séparable	META le 07/09/2016	Amiante non détecté		1

Validé par : Benjamin Regent - Analyste



Tél: 02.99.35.41.41 Fax: 02.99.35.41.42 www.itga.fr



RAPPORT D'ESSAI N° IT071609-8636 EN DATE DU 07/09/2016 RECHERCHE ET IDENTIFICATION D'AMIANTE SUR UN PRELEVEMENT DE MATERIAU

Ce rapport d'essai ne concerne que les échantillons soumis à l'analyse.

Client:

AC ENVIRONNEMENT M. Mathieu PALLUEL 64 rue Clément Ader 42153 RIORGES

Prélèvement:

Commande ITGA : IT0716-89934 Echantillon ITGA : IT071609-8636 Reçu au laboratoire le : 06/09/2016

MesureAmianteAT_4a46d12c-00f5-4014-bc32-c1cb7dc94b

3f

Réf. Client:

Commande	002LQ000387
Dossier client	_0010100005_
	RES DE BRETAGNE - 53100 MAYENNE
	Bâtiment composé de 1 cage et de 3 étages
Echantillon	002LQ000387021 / Parois verticales intérieures et enduits / Murs et cloisons / Enduit ciment / Vol 7 (PC RDC)
Description ITGA	Enduit compact gris hétérogène / Peintures multiples

Préparation:

Effectuée de façon à être représentative de l'échantillon

- pour une analyse au Microscope Electronique à Transmission Analytique (META) : broyage mécanique, récupération de poussières sur grille de microscope électronique (méthode interne IT 085 ou IT 286)

Technique Analytique:

- Microscope Electronique à Transmission Analytique (parties pertinentes de la norme NF X 43-050)

Résultat :

Fraction Analysée	Technique analytique et date d'analyse	Résultat	Type d'amiante	Nb de préparations
Enduit compact gris hétérogène + peintures multiples non séparable	META le 07/09/2016	Amiante non détecté		1

Validé par : Benjamin Regent - Analyste

J. 16



Tél: 02.99.35.41.41 Fax: 02.99.35.41.42 www.itga.fr



RAPPORT D'ESSAI N° IT071609-8641 EN DATE DU 07/09/2016 RECHERCHE ET IDENTIFICATION D'AMIANTE SUR UN PRELEVEMENT DE MATERIAU

Ce rapport d'essai ne concerne que les échantillons soumis à l'analyse.

Client:

AC ENVIRONNEMENT M. Mathieu PALLUEL 64 rue Clément Ader 42153 RIORGES

Prélèvement:

Commande ITGA : IT0716-89934 Echantillon ITGA : IT071609-8641 Reçu au laboratoire le : 06/09/2016

MesureAmianteAT_058bfe03-2715-4155-b573-8d62a1f2e

504

Réf. Client:

Commande	002LQ000387
Dossier client	_0010100005_
	RES DE BRETAGNE - 53100 MAYENNE
	Bâtiment composé de 1 cage et de 3 étages
Echantillon	002LQ000387026 / Plafond et faux-plafonds / Plafonds / Enduit ciment / Vol 6
	(Local à velo)
D ITCA	
Description ITGA	Enduit gris en vrac hétérogène / Peinture

Préparation:

Effectuée de façon à être représentative de l'échantillon

- pour une analyse au Microscope Electronique à Transmission Analytique (META) : broyage mécanique, récupération de poussières sur grille de microscope électronique (méthode interne IT 085 ou IT 286)

Technique Analytique:

- Microscope Electronique à Transmission Analytique (parties pertinentes de la norme NF X 43-050)

Résultat :

Fraction Analysée	Technique analytique et date d'analyse	Résultat	Type d'amiante	Nb de préparations
Enduit gris en vrac hétérogène non séparable + peinture non séparable	META le 07/09/2016	Amiante non détecté		2

Validé par : Benjamin Regent - Analyste



Tél: 02.99.35.41.41 Fax: 02.99.35.41.42 www.itga.fr



RAPPORT D'ESSAI N° IT071609-8643 EN DATE DU 07/09/2016 RECHERCHE ET IDENTIFICATION D'AMIANTE SUR UN PRELEVEMENT DE MATERIAU

Ce rapport d'essai ne concerne que les échantillons soumis à l'analyse.

Client:

AC ENVIRONNEMENT M. Mathieu PALLUEL 64 rue Clément Ader 42153 RIORGES

Prélèvement:

Commande ITGA : IT0716-89934 Echantillon ITGA : IT071609-8643 Reçu au laboratoire le : 06/09/2016

MesureAmianteAT_52ebee54-f98d-4f7e-b48a-5c6ecc0ef99

Ω

Réf. Client:

Commande	002LQ000387
Dossier client	_0010100005_ RES DE BRETAGNE - 53100 MAYENNE
	Bâtiment composé de 1 cage et de 3 étages
Echantillon	002LQ000387028 / Plafond et faux-plafonds / Plafonds / Enduit ciment / Vol 10 (PC R+3)
Description ITGA	Enduit gris en vrac hétérogène / Peinture

Préparation:

Effectuée de façon à être représentative de l'échantillon

- pour une analyse au Microscope Electronique à Transmission Analytique (META) : broyage mécanique, récupération de poussières sur grille de microscope électronique (méthode interne IT 085 ou IT 286)

Technique Analytique:

- Microscope Electronique à Transmission Analytique (parties pertinentes de la norme NF X 43-050)

Résultat :

Fraction Analysée	Technique analytique et date d'analyse	Résultat	Type d'amiante	Nb de préparations
Enduit gris en vrac hétérogène non séparable + peinture non séparable	META le 07/09/2016	Amiante non détecté		1

Validé par : Benjamin Regent - Analyste



Tél: 02.99.35.41.41 Fax: 02.99.35.41.42 www.itga.fr



RAPPORT D'ESSAI N° IT071609-8646 EN DATE DU 07/09/2016 RECHERCHE ET IDENTIFICATION D'AMIANTE SUR UN PRELEVEMENT DE MATERIAU

Ce rapport d'essai ne concerne que les échantillons soumis à l'analyse.

Client:

AC ENVIRONNEMENT M. Mathieu PALLUEL 64 rue Clément Ader 42153 RIORGES

Prélèvement:

Commande ITGA : IT0716-89934 Echantillon ITGA : IT071609-8646 Reçu au laboratoire le : 06/09/2016

MesureAmianteAT_f12dd316-e7df-4bde-82a0-87632c7c0f

47

Réf. Client:

Commande	002LQ000387
Dossier client	_0010100005_ RES DE BRETAGNE - 53100 MAYENNE Bâtiment composé de 1 cage et de 3 étages
Echantillon	002LQ000387031 / Façades / Bardages / Plaques fibres / Vol 13 (Façade avant)
Description ITGA	Fibrociment gris sous forme de plaque avec fibres visibles / Peinture / Polystyrène expansé (billes)

Préparation:

Effectuée de façon à être représentative de l'échantillon

- pour une analyse au Microscope Optique à Lumière Polarisée (MOLP) : pas de traitement thermique ou mécanique

Technique Analytique:

- Microscope Optique à Lumière Polarisée (méthode guide HSG 248 - appendice 2)

Résultat :

Fraction Analysée	Technique analytique et date d'analyse	Résultat	Type d'amiante	Nb de préparations
Fibrociment gris sous forme de plaque avec fibres visibles + peinture non séparable + polystyrène expansé (billes) non séparable	MOLP le 07/09/2016	Présence de fibres d'amiante	Chrysotile	2

Validé par : Benjamin Regent - Analyste



Tél: 02.99.35.41.41 Fax: 02.99.35.41.42 www.itga.fr



RAPPORT D'ESSAI N° IT071609-8647 EN DATE DU 07/09/2016 RECHERCHE ET IDENTIFICATION D'AMIANTE SUR UN PRELEVEMENT DE MATERIAU

Ce rapport d'essai ne concerne que les échantillons soumis à l'analyse.

Client:

AC ENVIRONNEMENT M. Mathieu PALLUEL 64 rue Clément Ader 42153 RIORGES

Prélèvement:

Commande ITGA : IT0716-89934 Echantillon ITGA : IT071609-8647 Reçu au laboratoire le : 06/09/2016

MesureAmianteAT_8a76a102-9b74-4c81-ab22-f872efb4cb

71

Réf. Client:

Commande	002LQ000387
Dossier client	_0010100005_ RES DE BRETAGNE - 53100 MAYENNE Bâtiment composé de 1 cage et de 3 étages
Echantillon	002LQ000387032 / Façades / Bardages / Plaques fibres / Vol 13 (Façade avant)
Description ITGA	Matériau compact beige hétérogène avec fibres

Préparation:

Effectuée de façon à être représentative de l'échantillon

- pour une analyse au Microscope Electronique à Transmission Analytique (META) : broyage mécanique, récupération de poussières sur grille de microscope électronique (méthode interne IT 085 ou IT 286)

Technique Analytique:

- Microscope Electronique à Transmission Analytique (parties pertinentes de la norme NF X 43-050)

Résultat :

Fraction Analysée	Technique analytique et date d'analyse	Résultat	Type d'amiante	Nb de préparations
Matériau compact beige hétérogène avec fibres	META le 07/09/2016	Amiante non détecté		1

Validé par : Benjamin Regent - Analyste

Jef



Tél: 02.99.35.41.41 Fax: 02.99.35.41.42 www.itga.fr



RAPPORT D'ESSAI N° IT071609-8648 EN DATE DU 07/09/2016 RECHERCHE ET IDENTIFICATION D'AMIANTE SUR UN PRELEVEMENT DE MATERIAU

Ce rapport d'essai ne concerne que les échantillons soumis à l'analyse.

Client:

AC ENVIRONNEMENT M. Mathieu PALLUEL 64 rue Clément Ader 42153 RIORGES

Prélèvement:

Commande ITGA : IT0716-89934 Echantillon ITGA : IT071609-8648 Reçu au laboratoire le : 06/09/2016

MesureAmianteAT_faf67513-61e2-4baa-9d01-daea766eb5e

f

Réf. Client:

Commande	002LQ000387
Dossier client	_0010100005_
	RES DE BRETAGNE - 53100 MAYENNE
	Bâtiment composé de 1 cage et de 3 étages
Echantillon	002LQ000387033 / Façades / Bardages / Plaques fibres / Vol 13
	(Façade avant)
D 1.11 1704	
Description ITGA	Matériau compact beige avec fibres

Préparation:

Effectuée de façon à être représentative de l'échantillon

- pour une analyse au Microscope Electronique à Transmission Analytique (META) : broyage mécanique, récupération de poussières sur grille de microscope électronique (méthode interne IT 085 ou IT 286)

Technique Analytique:

- Microscope Electronique à Transmission Analytique (parties pertinentes de la norme NF X 43-050)

Résultat :

Fraction Analysée		Technique analytique et date d'analyse	Résultat	Type d'amiante	Nb de préparations
N	latériau compact beige avec fibres	META le 07/09/2016	Amiante non détecté		1

Validé par : Benjamin Regent - Analyste

Jef