



Rapport de mission de repérage des matériaux et produits de la liste A et B contenant de l'amiante à intégrer au Dossier Technique Amiante (DTA)

Examen réalisé conformément à l'application du décret n°2011-629 du 3 juin 2011 relatif à la protection contre les risques sanitaires liés à une exposition à l'amiantedans les immeubles bâtis, aux arrêtés du 12 décembre 2012 relatif aux critères d'évaluation de l'état de conservation MPCA de la liste A et B et au contenu du rapport de repérage, l'arrêté du 21 décembre 2012 relatif aux recommandations générales de sécurité et au contenu de la fiche récapitulative du DTA, à la norme NF X 46-020 et ses annexes.

Adresse du bien

Adresse: RTE DE LA DOREE

CP - Ville: 53190 LANDIVY

Référence client : __0026400001_

Rapport émis le : 31/08/2016

Désignation : Habitation (Parties communes) - Bâtiment composé de 1 cage et de 2 étages

Sommaire Sommaire								
Rapport	Annexes							
A - Désignation de l'immeuble B - Propriétaire / Donneur d'ordre C - Opérateur de repérage D - Personne autorisant l'émission du rapport E - Listes des locaux visités F - Conclusion(s) du rapport de mission G - Commentaires et réserves H - Locaux ou parties de locaux non visitées I - Rapports précédemment réalisés J - Objet, méthodologie et cadre juridique de l'intervention K - Périmètre de repérage L - Conditions de réalisation du repérage M - Grille de résultat du repérage N - Obligation(s) réglementaire(s) du propriétaire N1 - Recommandations de gestion adaptées aux besoins de protection des personnes O - Recommandations générales de sécurité P - Informations complémentaires	Plan de repérage technique Reportage photographique Etat de conservation des matériaux de la liste A Etat de conservation des materiaux de la liste B Fiche d'identification et de cotation des prélèvements Rapport(s) d'analyse(s) du laboratoire Documents	23 pages 6 page(s) Sans objet 6 page(s) 1 page 14 page(s) 1 page						

Présence d'amiante	Oui

Présence de pièce(s) non visitée(s)

Le présent rapport ne peut être reproduit que dans sa totalité







Renseignements administratifs

Propriétaire / Donneur d'ordre Désignation de l'immeuble В Propriétaire : O.P.H. MAYENNE

RTE DE LA DOREE Adresse du bien : 53190 LANDIVY

Non communiqué

Non communiqué

Non communiqué - Non communiqué

Bâtiment composé de 1 cage et de 2 étages

0026400001

HABITAT

Donneur d'ordre : O.P.H. MAYENNE HABITAT

Adresse : Adresse: 10 RUE AUGUSTE

BEUNEUX - CS 62039 53020 LAVAL CEDEX 9

10 RUE AUGUSTE BEUNEUX -CS 62039 53020 LAVAL CEDEX

Ref donneur d'ordre : CVMAY01

Date commande : 22/08/2016

22/08/2016 Date repérage :

O.P.H. MAYENNE HABITAT Représentant du donneur d'ordre :

Rapport émis le : 31/08/2016

Fonction du bâtiment : Habitation (Parties communes)

Personne autorisant l'émission du rapport C Opérateur de repérage D

AC Environnement Siret: 441355914

Batiment:

N° de lot :

Références client :

Descriptif sommaire:

Etage:

Nom prénom : PALLUEL Matthieu

Date de construction ou permis de construire :

MORA Denis Nom prénom :

> Fonction: Responsable technique

Le présent rapport est établi par une onne dont les compétences sont certifiées par ICERT CERTIFICATION Parc Edonia Bat G rue de la

Terre Victoria 35760 ST GREGOIRE

Certification n°: CPDI 3879 V2 Délivré le 28/04/2016 Assurance: QBE Insurance 031 0004725 (Date de validité : 01/01/2018)

Liste des locaux visités

Plan	Volume	Plan	Volume
Sous sol	Vol 1 (PC Sous-sol 4)	Sous sol	Vol 2 (PC Sous-sol 2)
Sous sol	Vol 3 (PC Sous-sol 1)	Sous sol	Vol 4 (Local vide-ordure 1)
Sous sol	Vol 5 (PC Sous-sol 3)	RDC	Vol 6 (Porche)
RDC	Vol 7 (Débarras)	RDC	Vol 8 (Hall d'entrée)
RDC	Vol 9 (Local vide-ordure 2)	RDC	Vol 10 (PC RDC)
Etages	Vol 11 (Local vide-ordure 3)	Etages	Vol 12 (PC R+1)
Etages	Vol 13 (Local vide-ordure 4)	Etages	Vol 14 (PC R+2)
Combles	Vol 15 (Comble)	Toiture	Vol 16 (Toiture)
RDC	Vol 17 (Accès sous-sol)	Masse	Vol 18 (Masse)
Façade avant	Vol 19 (façade avant)	Pignon gauche	Vol 20 (pignon gauche)
Façade arrière	Vol 21 (façade arrière)	Pignon droit	Vol 22 (pignon droit)





Conclusions

F Conclusion(s) du rapport de mission

▶ Dans le cadre de la mission décrite en tête de rapport, il a été repéré des matériaux et produits susceptibles de contenir de l'amiante pour lesquels des sondages et/ou prélèvements doivent être effectués

Localisation	Matériau	Justification d'impossibilité technique
Vol 1		Aucun prélèvement réalisé à la demande du client sur les
(PC Sous-sol 4)		menuiseries PVC

▶ Dans le cadre de la mission décrite en tête de rapport, il a été repéré des matériaux et produits contenant de l'amiante

		Critère de décision					
Localisation	Matériau	après analyse	sur décision de l' opérateur				
Vol 4 (Local vide-ordure 1)	Conduit en fibres-ciment		Positif sur jugement personnel				
Vol 9 (Local vide-ordure 2)	Conduit en fibres-ciment		Positif sur document				
Vol 11 (Local vide-ordure 3)	Conduit en fibres-ciment		Positif sur document				
Vol 13 (Local vide-ordure 4)	Conduit en fibres-ciment		Positif sur document				
Vol 15 (Comble)	Conduit en fibres-ciment		Positif sur jugement personnel				
Vol 19 (façade avant)	Matériau compact noir avec fibres visibles	Positif sur analyse					
Vol 16 (Toiture)	Matériau compact noir avec fibres visibles	Positif sur analyse					
Vol 20 (pignon gauche)	Matériau compact noir avec fibres visibles	Positif sur analyse					
Vol 21 (façade arrière)	Matériau compact noir avec fibres visibles	Positif sur analyse					
Vol 22 (pignon droit)	Matériau compact noir avec fibres visibles	Positif sur analyse					

G Commentaire(s) et réserve(s)

Commentaire n°1

Le diagnostic amiante a été réalisé en simulant une prestation type démolition afin de repérer l'ensemble des matériaux susceptible de contenir de l'amiante. Cependant le bâtiment n'est pas à démolir. De plus il n'est pas vide de meubles. Des réserves sont émises sur les matériaux non accessibles sans destruction importante ou démontage d'éléments de la construction. Réserves sur : Les matériaux présents entre les doublages et la maçonnerie, invisibles sans dépose du doublage. Les sorties de conduits sur les façades extérieures avec caches intérieurs empêchant leur repérage si des sondages destructifs ne sont pas effectués. Les matériaux présents dans les plénums, invisibles sans dépose du faux plafond. Les matériaux présents sous les bardages. Les matériaux présents dans les coffrages verticaux et horizontaux. Les éléments ponctuels de toiture où une nacelle est nécessaire pour être exhaustif. Les réseaux et canalisations présents sous et autour du bâtiment et recouverts par d'autres matériaux, (exemple réseau d'évacuation des eaux usées...) Dans le cadre du diagnostic amiante type « avant démolition » dans les parties communes du bâtiment, certains matériaux susceptibles de contenir de l'amiante n'ont pas fait l'objet de prélèvements spécifiques à la demande du client : - Les diverses peintures présentes dans les parties communes (Peinture sur les portes, fenêtres, garde-corps, murs, plafond...)





H Locaux ou parties de locaux non visités

Liste des locaux ou parties de locaux, composants ou parties de composants qui n'ont pu être visités et pour lesquels des investigations complémentaires sont nécessaires afin de statuer sur la présence ou l'absence d'amiante conformément aux articles R1334-15 à R1334-18 du Code de la Santé Publique:

Localisation	Justification(s)	Investigations supplémentaires
Néant	Néant	Néant





Condition de repérage

Rapports précédemment réalisés

Date	Références	Principales conclusions
cf fiche récapitulative	cf fiche récapitulative	cf fiche récapitulative

J Objet, méthodologie et cadre juridique de l'intervention

<u>Objet de la mission</u>: Mise à niveau règlementaire des DTA existants, établissement du rapport de repérage des matériaux et produits de la liste A et B de n'annexe 13-9 du code de la santé publique.

<u>Obligation règlementaire de la constitution du DTA :</u> le présent rapport devra être joint aux autres pièces règlementaires constitutives du Dossier Technique Amiante du bien désigné en page de garde.

<u>Méthodologie</u>: rechercher, identifier, localiser et évaluer l'état de conservation des produits de la liste A et B. Pour les matériaux de la liste B, leur risque de dégradation lié à l'environnement est également évalué.

Cadre juridique:

- des articles R.1334-16, R.1334-20, R.1334-21, R 1334-23, R 1334-27 du Code de la Santé Publique
- du décret n°2011-629 du 3 juin 2011 relatif à la protection de la population contre les risques sanitaires liés à une exposition à l'amiante dans les immeubles bâtis
- de l'arrêté du 12 décembre 2012 relatif aux critères d'évaluation de l'etat de conservation des matériaux et produits de la liste A contenant de l'amiante et au contenu du rapport de repérage
- de l'arrêté du 12 décembre 2012 relatif aux critères d'évaluation de l'etat de conservation des matériaux et produits de la liste B contenant de l'amiante et au contenu du rapport de repérage
- de l'arrêté du 21 décembre 2012 relatif aux recommandations générales de sécurité et au contenu de la fiche récapitulative du « dossier technique amiante »

Limite de la mission:

En aucun cas, les résultats de la présente mission ne peuvent être utilisés comme seul repérage préalable à la réalisation de travaux, à la démolition.

K Périmètre de repérage

Notre périmètre d'intervention englobe l'ensemble des locaux ou parties de l'immeuble concerné par la mission de repérage et figurant sur le schéma de repérage joint en annexe à l'exclusion des locaux ou parties d'immeuble n'ayant pu être visités (cf. paragraphe H).

La liste des locaux ou parties de locaux visités sont listés dans le tableau des résultats détaillés (cf. paragraphe E: Liste des locaux visités)







Condition de réalisation du repérage

Programme de repérage

Le programme de repérage de la présente mission, mentionnné à l'article R.1334-20 est défini dans l'annexe 13-9 du code de la santé public, modifié par le décret 2011-629 à savoir:

Liste A mentionnée à l'article R 1334-20
COMPOSANT A SONDER OU A VERIFIER
Flocages
Calorifugeages
Faux plafonds

Liste B mentionnée à l'article R 1334-20

COMPOSANT DE LA CONSTRUCTION	PARTIE DU COMPOSANT A VERIFIER OU A SONDER
	1. Parois verticales intérieures
Murs et cloisons "en dur" et poteaux (périphériques et intérieurs).	Enduits projetés, revêtements durs (plaques menuiserie, amiante-ciment) et entourages de poteaux (carton, amiante-ciment, matériau sandwich, carton + plâtre), coffrage perdu.
Cloisons (légères et préfabriquées), gaines et coffres.	Enduits projetés, panneaux de cloisons.
	2. Planchers et plafonds
Plafonds, poutres et charpentes, gaines et coffres.	Enduits projetés, panneaux collés ou vissés.
Planchers	Dalles de sol.
3. Condu	uits, canalisations et équipements intérieurs
Conduits de fluides (air, eau et autres fluides).	Conduits, enveloppe de calorifuges.
Clapets / volets coupe feu	Clapets, volets, rebouchage.
Portes coupe feu	Joints (tresses, bandes).
Vides ordures	Conduits.
	4. Eléments extérieurs
Toitures.	Plaques, ardoises, accessoires de couverture (composite, fibres-ciment), bardeaux bitumineux.
Bardages et façades légères.	Plaques, ardoise, panneaux (composites, fibre-ciment).
Conduits en toiture et façade.	Conduits en amiante-ciment : eaux pluviales, eaux usées, conduits de fumée.

Diagnostics Immobiliers

AMIANTE

Référence: 002LQ000373

Grille de résultats du repérage

												Etat de
						Descriptif de l'action m	enée		Laboratoire		Conclusion	conserva
Localisation	Categorie	Composant	Partie de composant	Liste	Réf action	Description	Précision	Ref prél.	Descriptif	Résultat	Conclusion	tion
						Combles						
Vol 15 (Comble)	Conduits, canalisations et équipements	Vide ordure	Conduit en fibres-ciment	В	S69						Présence sur jugement personnel de l'opérateur de repérage	EP
						Etages						
Vol 14 (PC R+2) - Vol 12 (PC R+1)	Parois verticales intérieures et enduits	Murs et cloisons	Enduit plâtre	В	\$56 - \$57 - \$58 - \$59	Sondage et extension de la zone homogène du prélèvement P11	carreaux de platre gaine technique	P11	Enduit plâtreux blanc en vrac + peinture non séparable	Négatif	Négatif sur analyse	
Vol 12 (PC R+1) - Vol 14 (PC R+2)	Parois verticales intérieures et enduits	Murs et cloisons	Enduit plâtre	В	S51 - S52	Sondage et extension de la zone homogène du prélèvement P20	aspect projeté	P20	Enduit plâtreux blanc en vrac + peinture non séparable	Négatif	Négatif sur analyse	
Vol 12 (PC R+1)	Plafond et faux-plafonds	Plafonds	Enduit plâtre	В	S36	Sondage et extension de la zone homogène du prélèvement P31	sous face escalier	P31	Enduit plâtreux blanc en vrac + matériau gris en vrac non séparable + peinture non séparable	Négatif	Négatif sur analyse	
Vol 12 (PC R+1)	Parois verticales intérieures et enduits	Murs et cloisons	Enduit ciment	В	S35	Sondage et extension de la zone homogène du prélèvement P32	contre marche	P32	Enduit gris en vrac + peinture non séparable	Négatif	Négatif sur analyse	
Vol 13 (Local vide-ordure 4) - Vol 11 (Local vide-ordure 3)	Plafond et faux-plafonds	Plafonds	Enduit ciment	В	S63 - S64	Sondage et extension de la zone homogène du prélèvement P33		P33	Enduit gris en vrac hétérogène	Négatif	Négatif sur analyse	
Vol 13 (Local vide-ordure 4) - Vol 11 (Local vide-ordure 3)	Parois verticales intérieures et enduits	Murs et cloisons	Enduit ciment	В	S65 - S66	Sondage et extension de la zone homogène du prélèvement P34		P34	Enduit gris en vrac hétérogène + matériau beige en vrac non séparable + peinture non séparable	Négatif	Négatif sur analyse	
Vol 11 (Local vide-ordure 3)	Conduits, canalisations et équipements	Vide ordure	Conduit en fibres-ciment	В	S67				•		Présence sur document	EP





AMIANTE

Référence: 002LQ000373

						Etages						
Vol 13 (Local vide-ordure 4)	Conduits, canalisations et équipements	Vide ordure	Conduit en fibres-ciment	В	S68						Présence sur document	EP
Vol 14 (PC R+2)	Plafond et faux-plafonds	Plafonds	Enduit plâtre	В	P37	Réalisation d'un prélevement	plafond dernier étage	P37	Enduit plâtreux blanc en vrac + matériau gris en faible quantité non séparable + peinture non séparable	Négatif	Négatif sur analyse	
					F	açade arrière						
Vol 21 (façade arrière)	Toiture et étanchéité	Ardoises	Ardoises composites	В	S72 (P41)	Sondage et extension de la zone homogène du prélèvement P41		P41	Matériau compact noir avec fibres visibles	Positif	Présence sur analyse	EP
					F	açade avant						
Vol 19 (façade avant)	Toiture et étanchéité	Ardoises	Ardoises composites	В	P41	Réalisation d'un prélevement		P41	Matériau compact noir avec fibres visibles	Positif	Présence sur analyse	EP
						Néant						
Néant	Néant	Néant	Néant	Néa nt	Néant	Néant	Néant	Néant	Néant	Néant	Néant	
					Į.	Pignon droit						
Vol 22 (pignon droit)	Toiture et étanchéité	Ardoises	Ardoises composites	В	S73 (P41)	Sondage et extension de la zone homogène du prélèvement P41		P41	Matériau compact noir avec fibres visibles	Positif	Présence sur analyse	EP
					Pi	ignon gauche						
Vol 20 (pignon gauche)	Toiture et étanchéité	Ardoises	Ardoises composites	В	S71 (P41)	Sondage et extension de la zone homogène du prélèvement P41		P41	Matériau compact noir avec fibres visibles	Positif	Présence sur analyse	EP
						RDC						
Vol 17 (Accès sous-sol) - Vol 10 (PC RDC)	Parois verticales intérieures et enduits	Murs et cloisons	Enduit plâtre	В	S1 - S30	Sondage et extension de la zone homogène du prélèvement P1	Porteur partie haute escalier	P1	Enduit plâtreux blanc en vrac	Négatif	Négatif sur analyse	
Vol 17 (Accès sous-sol)	Plafond et faux-plafonds	Plafonds	Enduit ciment	В	S20	Sondage et extension de la zone homogène du prélèvement P3	sous face escalier	P3	Enduit gris en vrac hétérogène + peinture non séparable	Négatif	Négatif sur analyse	
Vol 7 (Débarras)	Parois verticales intérieures et enduits	Murs et cloisons	Enduit ciment	В	S24	Sondage et extension de la zone homogène du prélèvement P9	porteur local vide ordures	P9	Enduit compact gris + peinture	Négatif	Négatif sur analyse	



AMIANTE

Référence: 002LQ000373

						RDC						
Vol 17 (Accès sous-sol)	Parois verticales intérieures et enduits	Murs et cloisons	Enduit plâtre	В	P11	Réalisation d'un prélevement	carreaux de platre gaine technique	P11	Enduit plâtreux blanc en vrac + peinture non séparable	Négatif	Négatif sur analyse	
Vol 10 (PC RDC) - Vol 17 (Accès sous-sol)	Parois verticales intérieures et enduits	Murs et cloisons	Enduit plâtre	В	S31 - P11	Sondage et extension de la zone homogène du prélèvement P11	carreaux de platre gaine technique	P11	Enduit plâtreux blanc en vrac + peinture non séparable	Négatif	Négatif sur analyse	
Vol 8 (Hall d'entrée)	Parois verticales intérieures et enduits	Murs et cloisons	Enduit plâtre	В	P20	Réalisation d'un prélevement	aspect projeté	P20	Enduit plâtreux blanc en vrac + peinture non séparable	Négatif	Négatif sur analyse	
Vol 8 (Hall d'entrée) - Vol 10 (PC RDC)	Parois verticales intérieures et enduits	Murs et cloisons	Enduit plâtre	В	P20 - S28	Sondage et extension de la zone homogène du prélèvement P20	aspect projeté	P20	Enduit plâtreux blanc en vrac + peinture non séparable	Négatif	Négatif sur analyse	
Vol 10 (PC RDC)	Plafond et faux-plafonds	Plafonds	Enduit plâtre	В	P31	Réalisation d'un prélevement	sous face escalier	P31	Enduit plâtreux blanc en vrac + matériau gris en vrac non séparable + peinture non séparable	Négatif	Négatif sur analyse	
Vol 10 (PC RDC)	Parois verticales intérieures et enduits	Murs et cloisons	Enduit ciment	В	P32	Réalisation d'un prélevement	contre marche	P32	Enduit gris en vrac + peinture non séparable	Négatif	Négatif sur analyse	
Vol 9 (Local vide-ordure 2)	Plafond et faux-plafonds	Plafonds	Enduit ciment	В	P33	Réalisation d'un prélevement		P33	Enduit gris en vrac hétérogène	Négatif	Négatif sur analyse	
Vol 9 (Local vide-ordure 2)	Parois verticales intérieures et enduits	Murs et cloisons	Enduit ciment	В	P34	Réalisation d'un prélevement		P34	Enduit gris en vrac hétérogène + matériau beige en vrac non séparable + peinture non séparable	Négatif	Négatif sur analyse	
Vol 9 (Local vide-ordure 2)	Conduits, canalisations et équipements	Vide ordure	Conduit en fibres-ciment	В	S34						Présence sur document	EP
						Sous sol						
Vol 3 (PC Sous-sol 1)	Parois verticales intérieures et enduits	Murs et cloisons	Enduit plâtre	В	P1	Réalisation d'un prélevement	Porteur partie haute escalier	P1	Enduit plâtreux blanc en vrac	Négatif	Négatif sur analyse	



AMIANTE

Référence: 002LQ000373

						Sous sol						
Vol 3 (PC Sous-sol 1)	Plafond et faux-plafonds	Plafonds	Enduit ciment	В	P3	Réalisation d'un prélevement	sous face escalier	P3	Enduit gris en vrac hétérogène + peinture non séparable	Négatif	Négatif sur analyse	
Vol 3 (PC Sous-sol 1)	Plafond et faux-plafonds	Plafonds	Enduit ciment	В	P4	Réalisation d'un prélevement	sur poutrelles béton	P4	Enduit gris en vrac hétérogène + peinture non séparable	Négatif	Négatif sur analyse	
Vol 5 (PC Sous-sol 3) - Vol 2 (PC Sous-sol 2) - Vol 1 (PC Sous-sol 4) - Vol 4 (Local vide-ordure 1)	Plafond et faux-plafonds	Plafonds	Enduit ciment	В	S2 - S3 - S4 - S5	Sondage et extension de la zone homogène du prélèvement P4	sur poutrelles béton	P4	Enduit gris en vrac hétérogène + peinture non séparable	Négatif	Négatif sur analyse	
Vol 3 (PC Sous-sol 1)	Parois verticales intérieures et enduits	Murs et cloisons	Enduit ciment	В	P7	Réalisation d'un prélevement	porteur, angles, linteau, tableau menuiseries	P7	Enduit compact gris hétérogène	Négatif	Négatif sur analyse	
Vol 3 (PC Sous-sol 1) - Vol 2 (PC Sous-sol 2) - Vol 1 (PC Sous-sol 4) - Vol 5 (PC Sous-sol 3)	Parois verticales intérieures et enduits	Murs et cloisons	Enduit ciment	В	P7 - S13 - S14 - S15	Sondage et extension de la zone homogène du prélèvement P7	porteur, angles, linteau, tableau menuiseries	P7	Enduit compact gris hétérogène	Négatif	Négatif sur analyse	
Vol 4 (Local vide-ordure 1)	Conduits, canalisations et équipements	Vide ordure	Conduit en fibres-ciment	В	S16						Présence sur jugement personnel de l'opérateur de repérage	EP
Vol 4 (Local vide-ordure 1)	Plafond et faux-plafonds	Plafonds	Enduit ciment	В	P8	Réalisation d'un prélevement		P8	Enduit gris en vrac + peinture non séparable	Négatif	Négatif sur analyse	
Vol 4 (Local vide-ordure 1)	Parois verticales intérieures et enduits	Murs et cloisons	Enduit ciment	В	P9	Réalisation d'un prélevement	porteur local vide ordures	P9	Enduit compact gris + peinture	Négatif	Négatif sur analyse	
Vol 1 (PC Sous-sol 4)	Parois verticales intérieures et enduits	Menuiseries			i3						Aucun prélèvement réalisé à la demande du client sur les menuiseries PVC	
Vol 16 (Toiture)	Toiture et étanchéité	Ardoises	Ardoises composites	В	S70 (P41)	Toiture Sondage et extension de la zone homogène du prélèvement P41		P41	Matériau compact noir avec fibres visibles	Positif	Présence sur analyse	EP





N Obligation(s) réglementaire(s) du propriétaire

Produits de la liste A (flocage-calorifugeage-faux plafond) :

Score 1 : L'évaluation périodique de l'état de conservation des matériaux et produits de la liste A contenant de l'amiante est effectuée dans un délai maximal de trois ans à compter de la date de remise au propriétaire du rapport de repérage ou des résultats de la dernière évaluation de l'état de conservation ou à l'occasion de toute modification substantielle de l'ouvrage ou de son usage. La personne ayant réalisé cette évaluation en remet les résultats au propriétaire contre accusé de réception ;

Score 2 : La mesure d'empoussièrement dans l'air est effectuée dans les conditions définies à l'article R. 1334-25, dans un délai de trois mois à compter de la date de remise au propriétaire du rapport de repérage ou des résultats de la dernière évaluation de l'état de conservation. L'organisme qui réalise les prélèvements d'air remet les résultats des mesures d'empoussièrement au propriétaire contre accusé de réception ;

Score 3 : Les travaux de retrait ou de confinement sont achevés dans un délai de trente-six mois à compter de la date à laquelle sont remis au propriétaire le rapport de repérage ou les résultats des mesures d'empoussièrement ou de la dernière évaluation de l'état de conservation. Pendant la période précédant les travaux, des mesures conservatoires appropriées sont mises en œuvre afin de réduire l'exposition des occupants et de la maintenir au niveau le plus bas possible, et, dans tous les cas, à un niveau d'empoussièrement inférieur à cinq fibres par litre. Les mesures conservatoires ne doivent conduire à aucune sollicitation des matériaux et produits concernés par les travaux. Le propriétaire informe le préfet du département du lieu d'implantation de l'immeuble concerné, dans un délai de deux mois à compter de la date à laquelle sont remis le rapport de repérage ou les résultats des mesures d'empoussièrement ou de la dernière évaluation de l'état de conservation, des mesures conservatoires mises en œuvre, et, dans un délai de douze mois, des travaux à réaliser et de l'échéancier proposé.

Recommandations de gestion adaptées aux besoins de protection des personnes

Produits de la liste B :

N-1

Score EP (Evaluation périodique) : Cette évaluation consiste à :

- a) Contrôler périodiquement que l'état de dégradation des matériaux et produits concernés ne s'aggrave pas et, le cas échéant, que leur protection demeure en bon état de conservation ;
 - b) Rechercher, le cas échéant, les causes de dégradation et prendre les mesures appropriées pour les supprimer.

Score AC1 : Cette action corrective consiste à :

- a) Rechercher les causes de la dégradation et définir les mesures correctives appropriées pour les supprimer ;
- b) Procéder à la mise en œuvre de ces mesures correctives afin d'éviter toute nouvelle dégradation et, dans l'attente, prendre les mesures de protection appropriées afin de limiter le risque de dispersion des fibres d'amiante ;
- c) Veiller à ce que les modifications apportées ne soient pas de nature à aggraver l'état des autres matériaux et produits contenant de l'amiante restant accessibles dans la même zone ;
- d) Contrôler périodiquement que les autres matériaux et produits restant accessibles ainsi que, le cas échéant, leur protection demeurent en bon état de conservation.

Score AC2 : Cette action corrective consiste à :

- a) Prendre, tant que les mesures mentionnées au c n'ont pas été mises en place, les mesures conservatoires appropriées pour limiter le risque de dégradation et la dispersion des fibres d'amiante. Cela peut consister à adapter, voire condamner l'usage des locaux concernés afin d'éviter toute exposition et toute dégradation du matériau ou produit contenant de l'amiante. Durant les mesures conservatoires, et afin de vérifier que celles-ci sont adaptées, une mesure d'empoussièrement est réalisée, conformément aux dispositions du code de la santé publique ;
- b) Procéder à une analyse de risque complémentaire, afin de définir les mesures de protection ou de retrait les plus adaptées, prenant en compte l'intégralité des matériaux et produits contenant de l'amiante dans la zone concernée;
 - $\it c$) Mettre en œuvre les mesures de protection ou de retrait définies par l'analyse de risque ;
- d) Contrôler périodiquement que les autres matériaux et produits restant accessibles, ainsi que leur protection, demeurent en bon état de conservation.







Recommandations générales de sécurité

est un préalable à l'évaluation et à la prévention des risques liés à la présence d'amiante dans un bâtiment. Elle doit être complétée par la définition et la mise en oeuvre des mesures de gestion adaptées et proportionnées pour limiter l'exposition des occupants présents temporairement ou de façon permanente dans le hâtiment

Ces mesures sont inscrites dans le dossier technique amiante et dans sa fiche récapitulative que le propriétaire constitue et tient à jour en application des dispositions de l'article R.1334-29-5 du code de la santé publique

mise à jour régulière et la communication du dossier technique amiante ont vocation à assurer l'information des occupants et des différents intervenants dans le bâtiment sur la présence des matériaux et produits contenant de l'amiante, afin de permettre la mise en oeuvre des mesures visant à prévenir les expositions

recommandations générales de sécurité définies ci-après rappellent les règles de base destinées à prévenir les expositions. Le propriétaire (ou à défaut, l'exploitant) de l'immeuble concerné adapte ces recommandations particularités de chaque bâtiment et de ses cor d'occupation, ainsi qu'aux situations particulières rencontrées.

Ces recommandations générales de sécurité ne se substituent en aucun cas aux obligations réglementaires existantes en matière de prévention des risques pour la santé et la sécurité

a) Dangerosité de l'amiante

Les maladies liées à l'amiante sont provoquées par l'inhalation des fibres. Toutes les variétés d'amiante sont classées comme substances concérogènes avérées pour l'homme. Elles sont à l'origine de cancers qui peuvent atteindre soit la plèvre qui entoure les poumons (mésothéliomes), soit les bronches et/ou les poumons (cancers broncho-pulmonaires). Ces lésions surviennent longtemps (souvent entre 20 à 40 ans) après le début de l'exposition à l'amiante. Le centre international de recherche sur le cancer (CIRC) a également établi récemment un lien entre une exposition à l'amiante et cancers du larynx et des ovaires. D'autres pathologies, non cancéreuses, peuvent également survenir en lien avec l'exposition à l'amiante. Il s'agit exceptionnellement d'épanchements pleuraux (liquide dans la plèvre) qui peuvent être récidivants, ou de plaques pleurales (qui épaississent la plèvre). Le risque de cancer du poumon peut être majoré par l'exposition à d'autres agents cancérogènes, comme la fumée du tabac

b) Présence d'amiante dans des matériaux et produits en bon état de conservation

L'amiante a été intégré dans la composition de nombreux matériaux utilisés notamment pour la construction. En raison de son caractère cancérogène, ses usages ont été restreints progressivement à partir de 1977, pour aboutir à une interdiction

En fonction de leur caractéristiques, les matériaux et produits contenant de l'amiante peuvent libérer des fibres d'amiante, en cas d'usure ou lors d'interventions mettant en cause l'intégrité du matériau ou produit (par exemple perçage, ponçage, découpe, friction...). Ces situations peuvent alors conduire à des expositions importantes si des mesures de protection renforcées

B de l'annexe 13-9 du code de la santé publique font l'objet d'une évaluation de l'état de conservation dont les modalités sont définies par arrêté. Il convient de suivre les recommandations émises par les professionnels pour la gestion des matériaux et produits contenant de l'amiante et de remédier au plus tôt aux situations d'usure anormale ou de dégradation de ceux-ci

2. Intervention de professionnels soumis aux dispositions du a) Conditionnement des déchets

possible toute intervention directe sur des matériaux et produits avant leur sortie de la zone de confinement.

matériaux et produits contenant de l'amiante doivent être des certifiées

Tous les travailleurs susceptibles d'intervenir sur les matériaux amianés (comme les opérateurs de repérage, électriciens, courreurs, services techniques, etc...) doivent avoir suivi une formation en adéquation avec le niveau de responsabilité du travailleur. Le code du travail exige pour les activités et interventions sur matériaux contenant de l'amiante que les travailleurs affectés soient notamment formés au préalable à la prévention des risques liés à l'amiante (article R.4412-100 du code du travail), bénéficie d'un suivi médical (article R.4412-44 du code du travail). Il convient par ailleurs que l'employeur établisse avant toute intervention un mode opératoire (article R.4412-140 du code du travail), qui doit être transmis à l'inspecteur du travail, les services de prévention des caisses régionales d'assurance maladie (CRAM) et le cas échéant, l'organisme professionnel de prévention du bâtiment et des travaux publics (OPPBTP).

documents d'information et des conseils pratiques prévention adaptés peuvent vous être fournis par les directions régionales des entreprises, de la concurrence, de la régionales des entreprises, de la concurrence, de la consommation, du travail et de l'emploi (DIRECCTE), les services caisses régionales d'assurance prévention (CRAM), l'institut national de recherche et de sécurité pour la prévention des accidents du travail et des maladies prévention des professionnelles (INRS) et l'organisme professionnel de prévention du bâtiment et des travaux publics (OPPBTP).

3. Recommandations générales de sécurité

convient d'éviter au maximum l'émission de poussières lors d'interventions ponctuelles non répétées, comme par exemple - accrochage d'un tableau

- remplacement de joints sur des matériaux contenant de l'amiante
- travaux réalisés à proximité d'un matériau contenant de l'amiante en bon état, comme par exemple des interventions légères dans des boîtiers électriques, sur des gaines ou des circuits situés sous un flocage sans action directe sur celui-ci, de remplacement d'un vanne sur une canalisation calorifugée à l'amiante :

L'émission de poussières peut être limitée par humidification locale des matériaux contenant de l'amiante (en tenant compte du risque électrique) et/ou en utilisant de préférence des outils manuels ou

port d'équipements adaptés de protection respiratoire recommandé. Le port d'une combinaison jetable permet d'éviter la propagation de fibres d'amiante en dehors de la zone de travail. Les combinaisons doivent être jetées après chaque utilisation

De plus, il convient de disposer d'un sac à déchets à proximité immédiate de la zone de travail et d'une éponge ou d'un chiffon humide de nettoyage.

Des informations sur le choix des équipements de protection sont disponibles sur le site internet amiante de l'INRS à l'adresse suivante : www.amiante.inrs.fr.

4. Gestion des déchets contenant de l'amiante

Les déchets de toute nature contenant de l'amiante sont des déchets dangereux. A ce titre, un certain nombre de dispositions réglementaires, dont les principales sont rappelées ci-après, encadrent leur élimination.

Lors de travaux conduisant à un désamiantage de tout ou partie de l'immeuble, la personne pour laquelle les travaux sont réalisés, c'est-à-dire les maîtres d'ouvrage, en règle générale les propriétaires, ont la responsabilité de la bonne gestion des déchets produits, conformément aux dispositions de l'article L 541-2 du code de l'environnement. Ce sont les producteurs des déchets au sens du code de l'environnement

Les déchets liés au fonctionnement d'un chantier (équipements de protection, matériel, filtres, bâches, etc.) sont de la responsabilité de l'entreprise qui réalise les travaux.

Les déchets de toute nature susceptibles de libérer des fibres Il est recommandé aux particuliers d'éviter dans la mesure du d'amiante doivent être conditionnés en sacs étanches et étiquetés

L'identification des matériaux et produits contenant de l'amiante. Les entreprises réalisant des travaux de retrait ou de confinement. Seuls les déchets où l'amiante est fortement lié (les dalles de sol ou amiante lié à des matériaux inertes par exemple) peuvent être entrenosés temporairement sur le chantier sur une aire d'entreposage couverte permettant de pévenir les risques de rupture d'intégrité de leur conditionnement. L'accès à l'aire d'entreposage est interdit aux personnes autres que le personnel de l'entreprise de travaux.

> Les autres déchets contenant de l'amiante sont évacués vers les installations de traitement des déchets dès leur sortie de la zone de confinement. Ces déchets sont conditionnés en doubles sacs étanches scellés.

b) Apport en déchèterie

Environ 10 % des déchèteries acceptent les déchets d'amiante lié à des matériaux inertes ayant conservé leur intégrité provenant de ménages, voire d'artisans. Tout autre déchet contenant de l'amiante est interdit en déchèterie

A partir du 1er janvier 2013, les exploitants de déchèterie ont l'obligation de fournir aux usagers les emballages et l'étiquetage appropriés aux déchets d'amiante

Les matériaux contenant de l'amiante ainsi que les équipements

de protection (combinaison, masque, gants...) et les déchets issus du nettoyage (chiffon...) sont des déchets dangereux. En fonction de leur nature. plusieurs filières d'élimination peuvent être envisagé Les déchets contenant de l'amiante lié à des matériaux inertes ayant conservé leur intégrité peuvent être éliminés dans des installations de stockage de déchets non dangereux si ces installations disposent d'un casier de stockage dédié à ce type de déchets. Tout autre déchet amianté doit être éliminé dans une installation de stockage pour déchets dangereux ou être vitrifiés. En particulier, les déchets liés au fonctionnement du chantier, lorsqu'ils sont susceptibles d'être contaminés par de l'amiante, doivent être éliminés dans une installation de stockage pour déchets dangereux ou

d) Information sur les déchèteries et les installations d' élimination des déchets d'amiante

Les informations relatives aux déchèteries acceptant des déchets d'amiante lié et aux installations d'élimination des déchets d'amiante peuvent être obtenues auprès

- de la préfecture ou de la direction régionale de l'environnement, de l'aménagement et du logement (direction régionale et interdépartementale de l'environnement et de l'énergie en lle-de-France) ou de la
- direction de l'environnement, de l'aménagement et du logement ; - du conseil général (ou conseil régional en lle-de-France) au regard de ses compétences de planification sur les déchets dangereux ;
- de la mairie :
- ou sur la base de données « déchets » gérée par l'Agence de l'environnement et de la maîtrise de l'énergie, directement accessible sur internet à l'adresse

e) Traçabilité

étant élaboré par la déchèterie

Le producteur des déchets remplit un bordereau de suivi des déchets d'amiante (BSDA, CERFA no 11861). Le formulaire CERFA est téléchargeable sur le site du ministère chargé de l'environnement. Le propriétaire recevra l'original du bordereau rempli par les autres intervenants (entreprise de travaux, transporteur, exploitant de l'installation de stockage ou du site de vitrification) Dans tous les cas, le producteur des déchets devra avoir préalablement obtenu un certificat d'acceptation préalable lui garantissant l'effectivité d'une filière d'élimination Par exception, le bordereau de suivi des déchets d'amiante n'est pas imposé aux particuliers voire aux artisans qui se rendent dans une déchèterie pour y déposer des déchets d'amiante lié à des matériaux inertes ayant conservé leur intégrité. Ils ne doivent pas remplir un bordereau de suivi de déchets d'amiante, ce dernier







P Informations complémentaires

Les maladies liées à l'amiante sont provoquées par l'inhalation des fibres. Toutes les variétés d'amiante sont classées comme substances cancérogènes avérées pour l'homme. L'inhalation de fibres d'amiante est à l'origine de cancers (mésothéliomes, cancers broncho-pulmonaires), et d'autres pathologies non cancéreuses (épanchements pleuraux, plaques pleurales).

L'identification des matériaux et produits contenant de l'amiante est un préalable à l'évaluation et à la prévention des risques liés à l'amiante. Elle doit être complétée par la définition et la mise en œuvre de mesures de gestion adaptées et proportionnées pour limiter l'exposition des occupants présents temporairement ou de façon permanente dans l'immeuble. L'information des occupants présents temporairement ou de façon permanente est un préalable essentiel à la prévention du risque d'exposition à l'amiante.

Il convient donc de veiller au maintien du bon état de conservation des matériaux et produits contenant de l'amiante afin de remédier au plus tôt aux situations d'usure anormale ou de dégradation.


Il conviendra de limiter autant que possible les interventions sur les matériaux et produits contenant de l'amiante qui ont été repérés et de faire appel aux professionnels qualifiés notamment dans le cas de retrait ou de confinement de ce type de matériau ou produit.

Enfin, les déchets contenant de l'amiante doivent être éliminés dans des conditions strictes, renseignez-vous auprès de votre mairie ou votre préfecture. Pour connaître les centres d'élimination près de chez vous consultez la base de données «déchets» gérée par l'ADEME directement accessible sur le site Internet www.sinoe.org.





ANNEXE: Plans de repérage des MPCA


Ref.	Plans	Titre du plan
Sous	sol	Sous sol - Plan de repérage - Actions menées
Sous	sol	Sous sol - Plan des prélèvements
Sous	sol	Sous sol - MPCA Conduits, canalisations et équipements
RDC		RDC - Plan de repérage - Actions menées
RDC		RDC - Plan des prélèvements
RDC		RDC - MPCA Conduits, canalisations et équipements
Etage	es	Etages - Plan de repérage - Actions menées
Etage	es	Etages - Plan des prélèvements
Etage	es	Etages - MPCA Conduits, canalisations et équipements
Coml	oles	Combles - Plan de repérage - Actions menées
Coml	oles	Combles - MPCA Conduits, canalisations et équipements
Toitu	re	Toiture - Plan de repérage - Actions menées
Toitu	re	Toiture - MPCA Toiture et étanchéité
Mass	ee	Masse - Plan de repérage - Actions menées
Faça	de avant	Façade avant - Plan de repérage - Actions menées
Faça	de avant	Façade avant - MPCA Toiture et étanchéité
Pigno	on gauche	Pignon gauche - Plan de repérage - Actions menées
Pigno	on gauche	Pignon gauche - MPCA Toiture et étanchéité
Faça	de arrière	Façade arrière - Plan de repérage - Actions menées
Faça	de arrière	Façade arrière - MPCA Toiture et étanchéité
Pigno	on droit	Pignon droit - Plan de repérage - Actions menées
Pigno	on droit	Pignon droit - MPCA Toiture et étanchéité

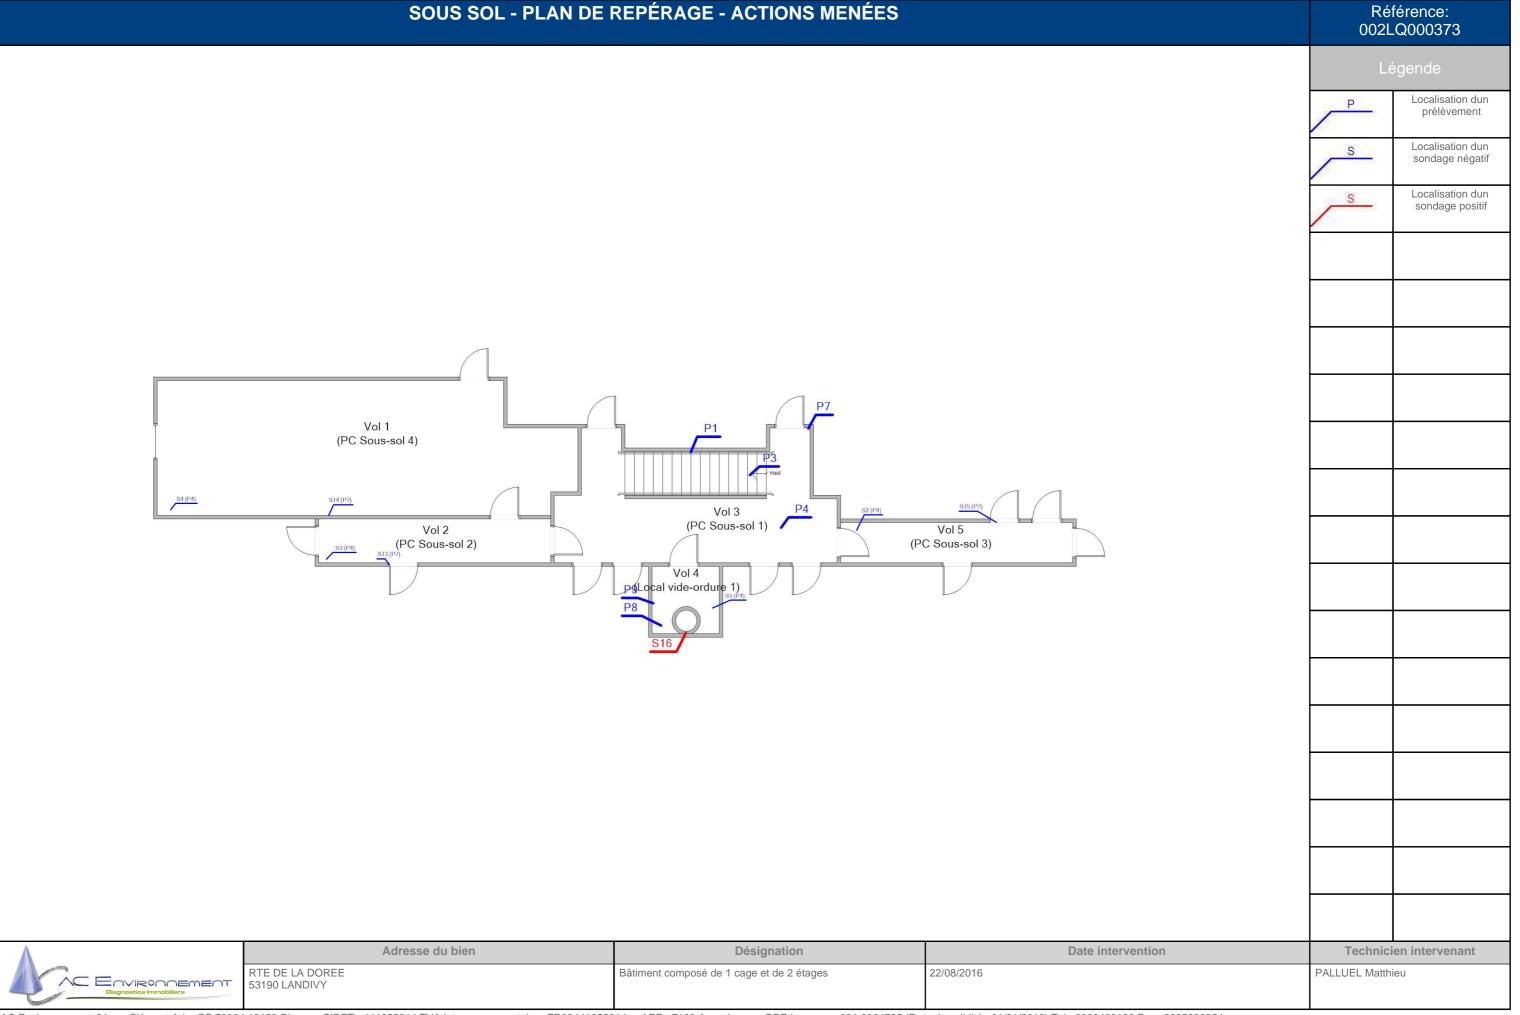



	SOUS SOL -	- PLAN DES PRÉLÈVEMENTS		Référence: 002LQ000373
	Vol 1 (PC Sous-sol 4) Vol 2 (PC Sous-sol 2)	P1 P3 (PC Sous-sol 1) P8 P4 P3 P4 P4 P8 P7 P7 P8 P7 P7 P8 P7 P8	Vol 5 (PC Sous-sol 3)	Légende Légende
A	Adresse du bien	Désignation	Date intervention	Technicien intervenant
ENVIRONEMENT Diagnostics Immobiliers	RTE DE LA DOREE 53190 LANDIVY	Bâtiment composé de 1 cage et de 2 étages	22/08/2016	PALLUEL Matthieu

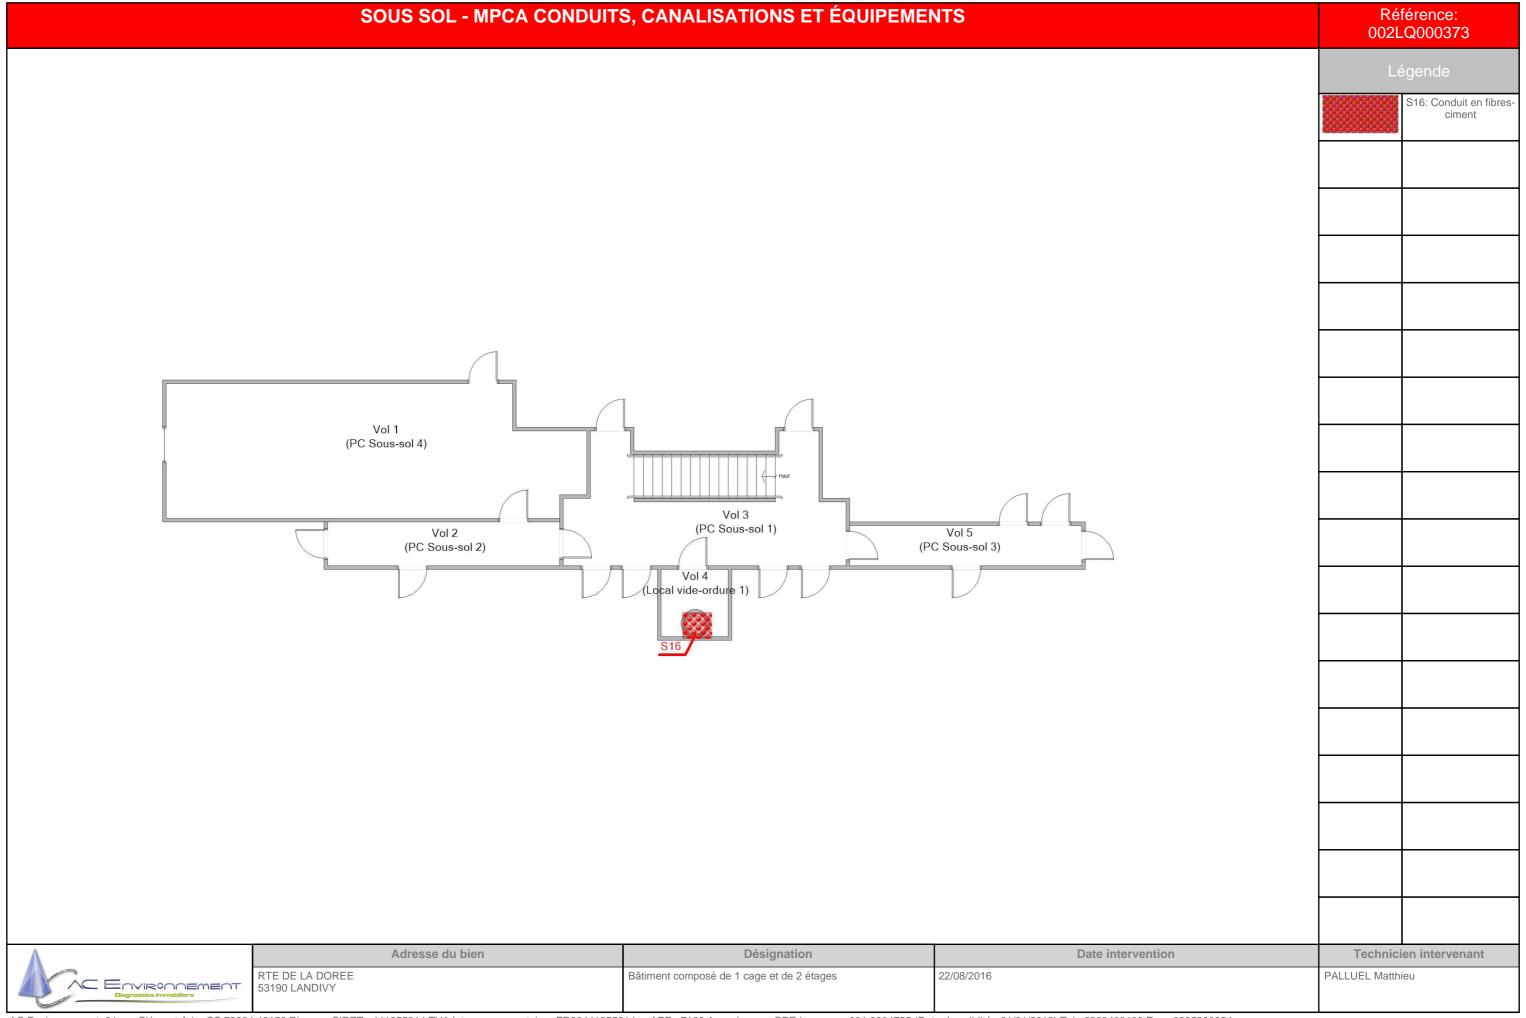


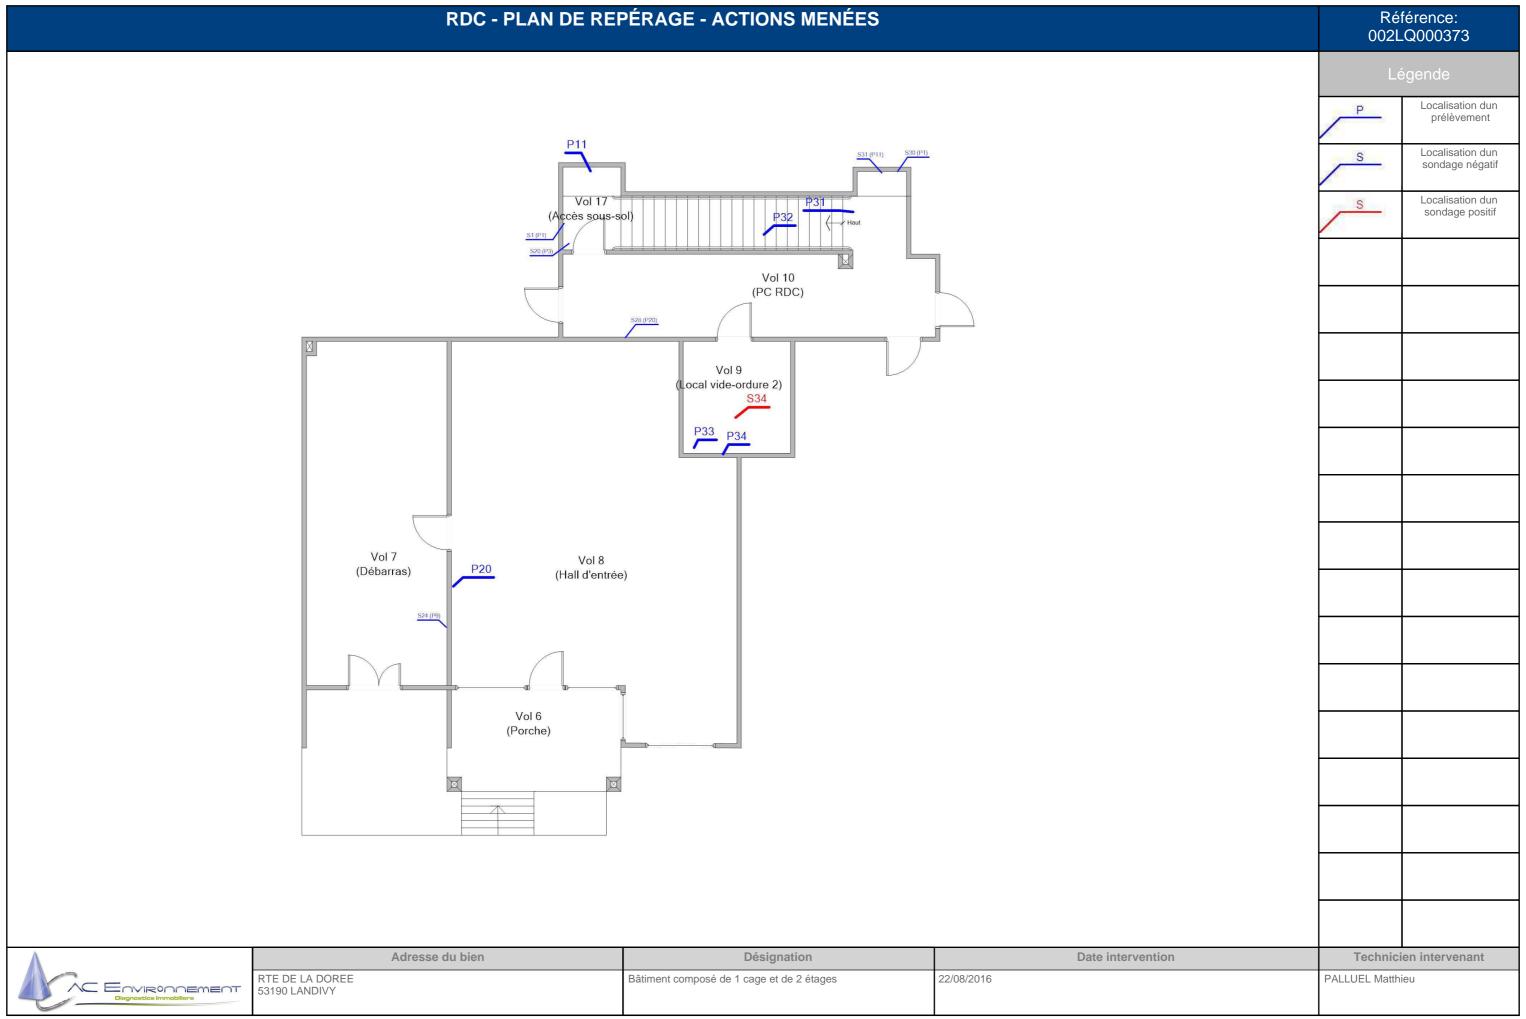

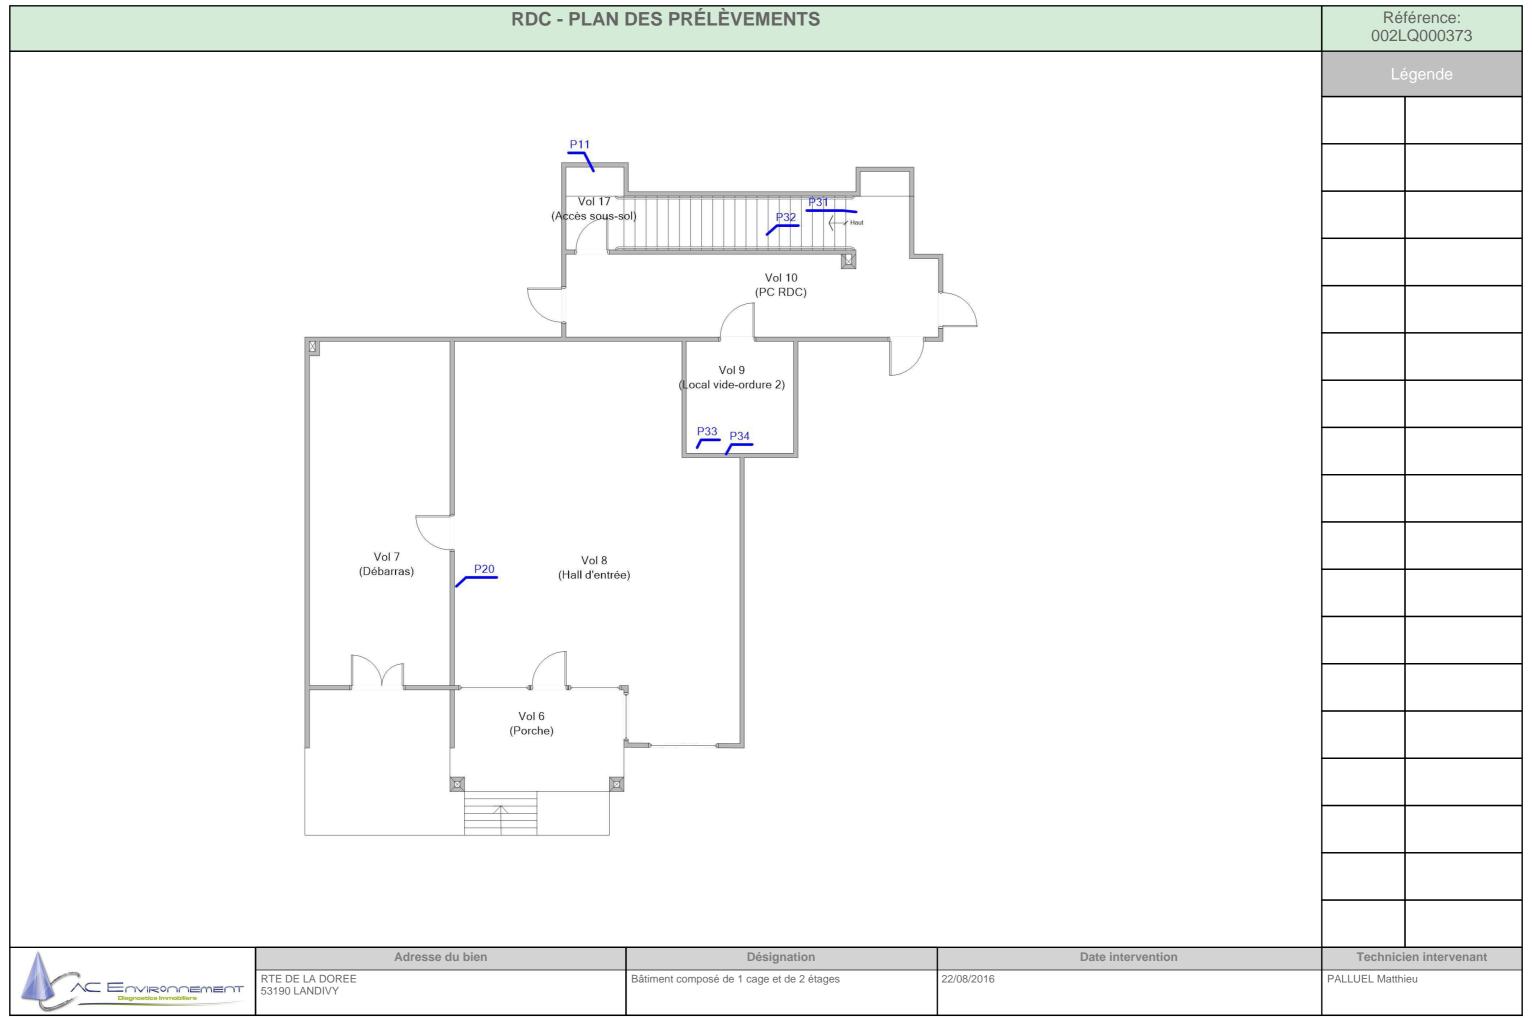


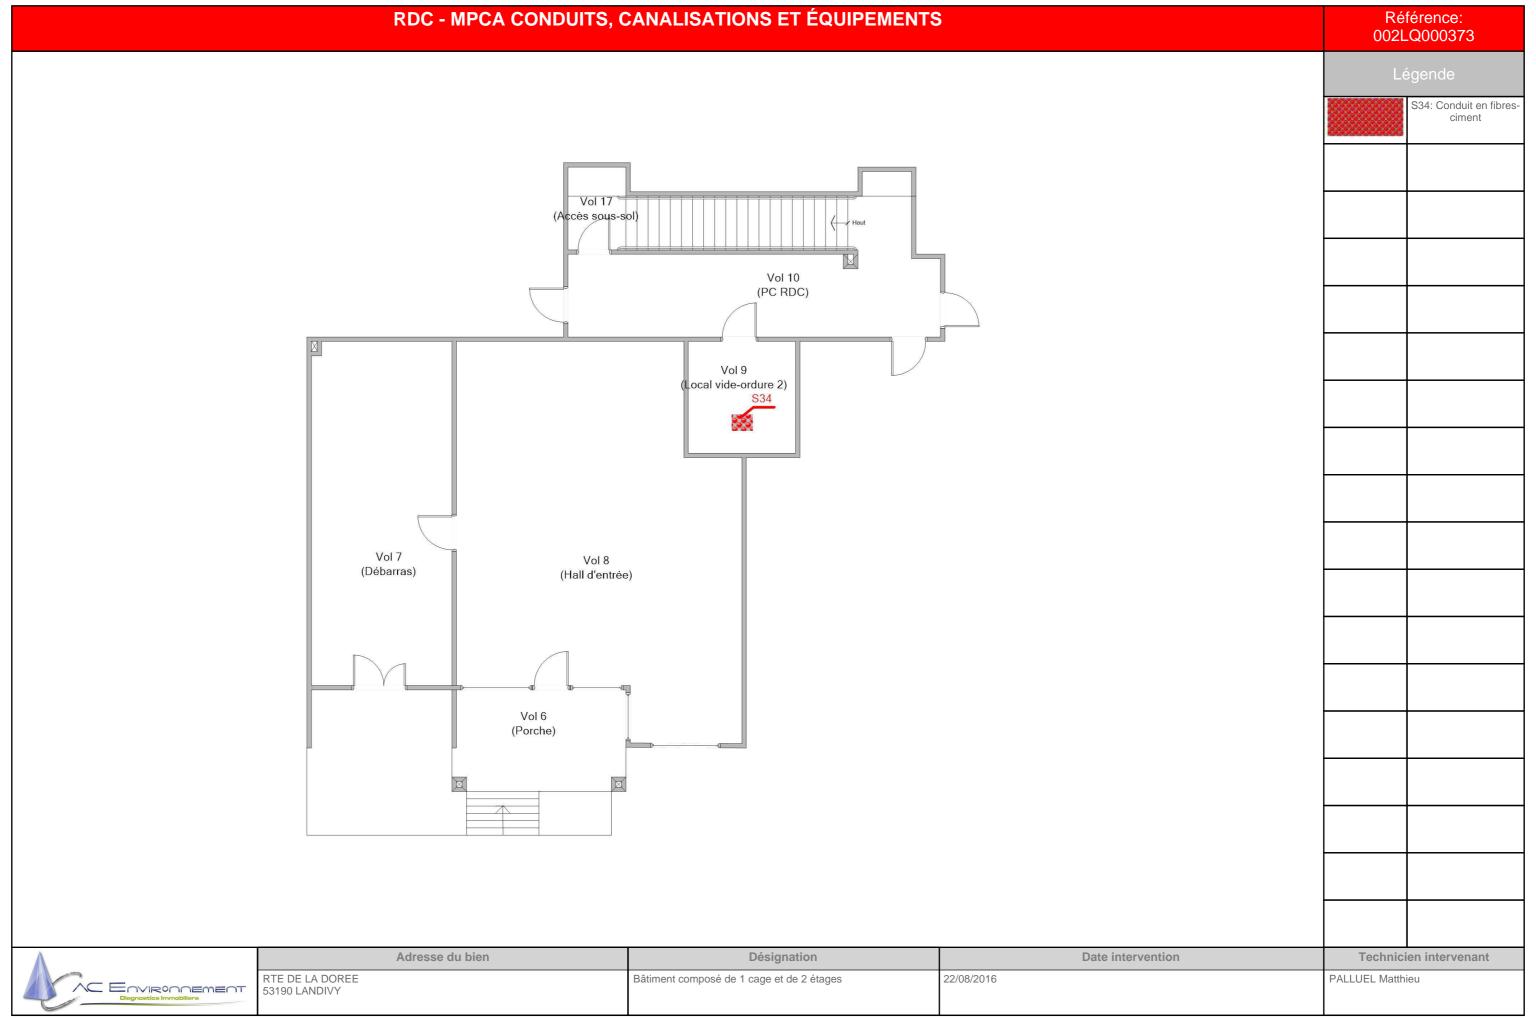


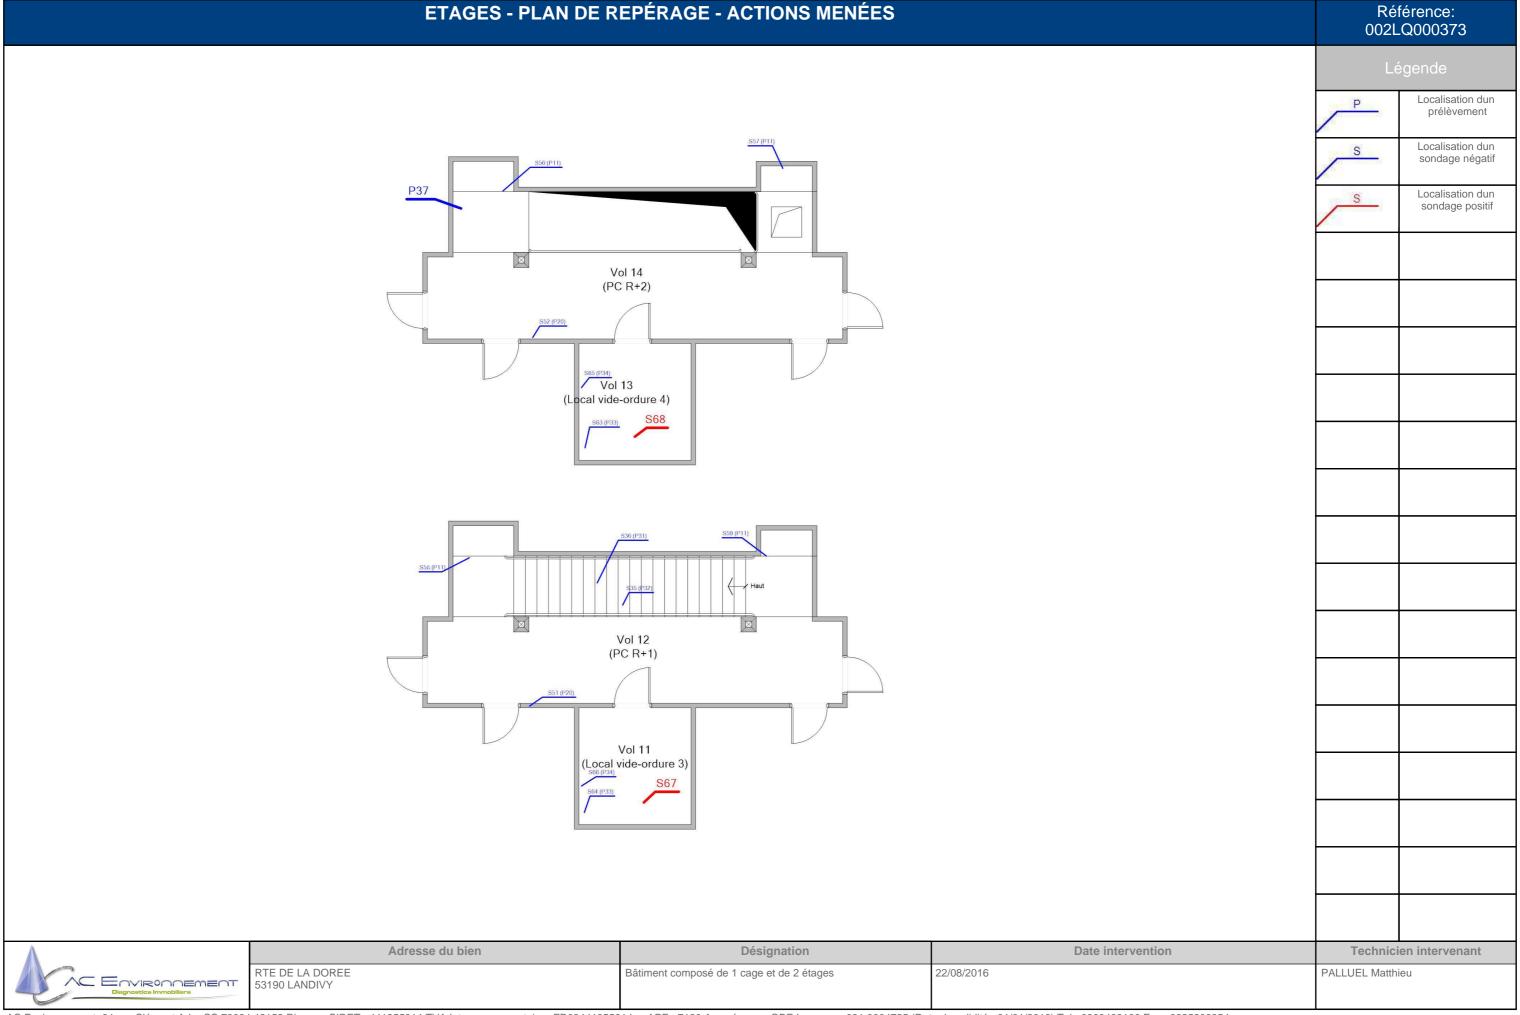


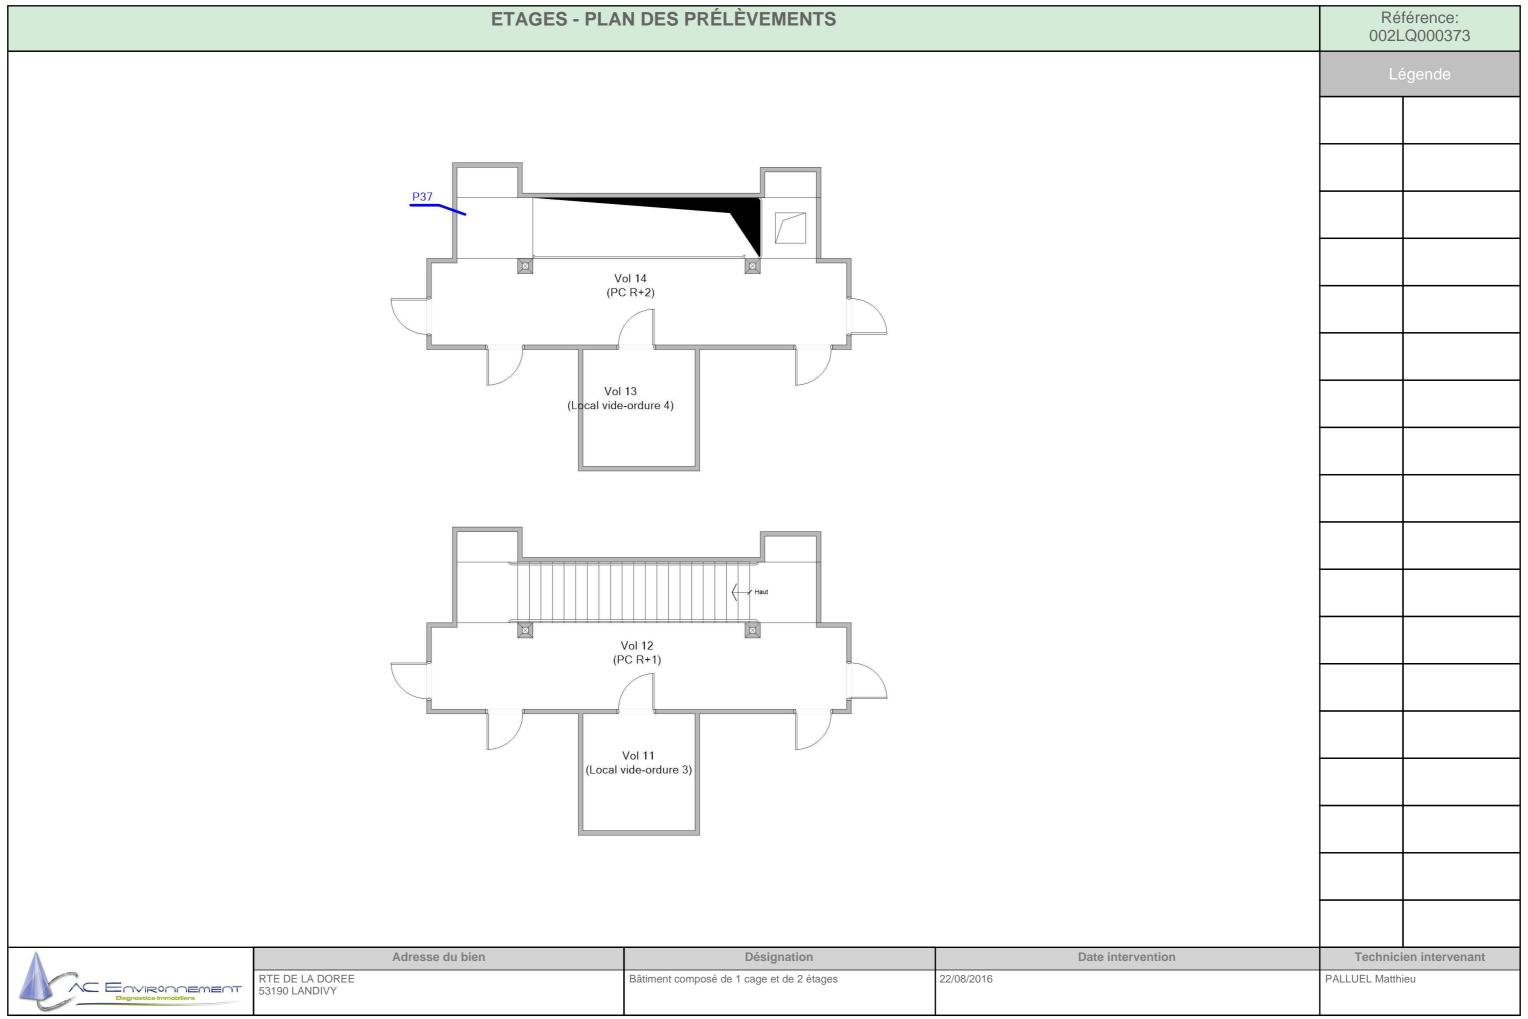



ETAGES - MPCA CONDUITS, CANALISATIONS ET ÉQUIPEMENTS Référence: 002LQ000373 S68: Conduit en fibres-S67: Conduit en fibres-ciment Vol 14 (PC R+2) Vol 13 (Local vide-ordure 4) Vol 12 (PC R+1) Vol 11 (Local vide-ordure 3) Adresse du bien Désignation Date intervention **Technicien intervenant** RTE DE LA DOREE 53190 LANDIVY Bâtiment composé de 1 cage et de 2 étages 22/08/2016 PALLUEL Matthieu C Environnement

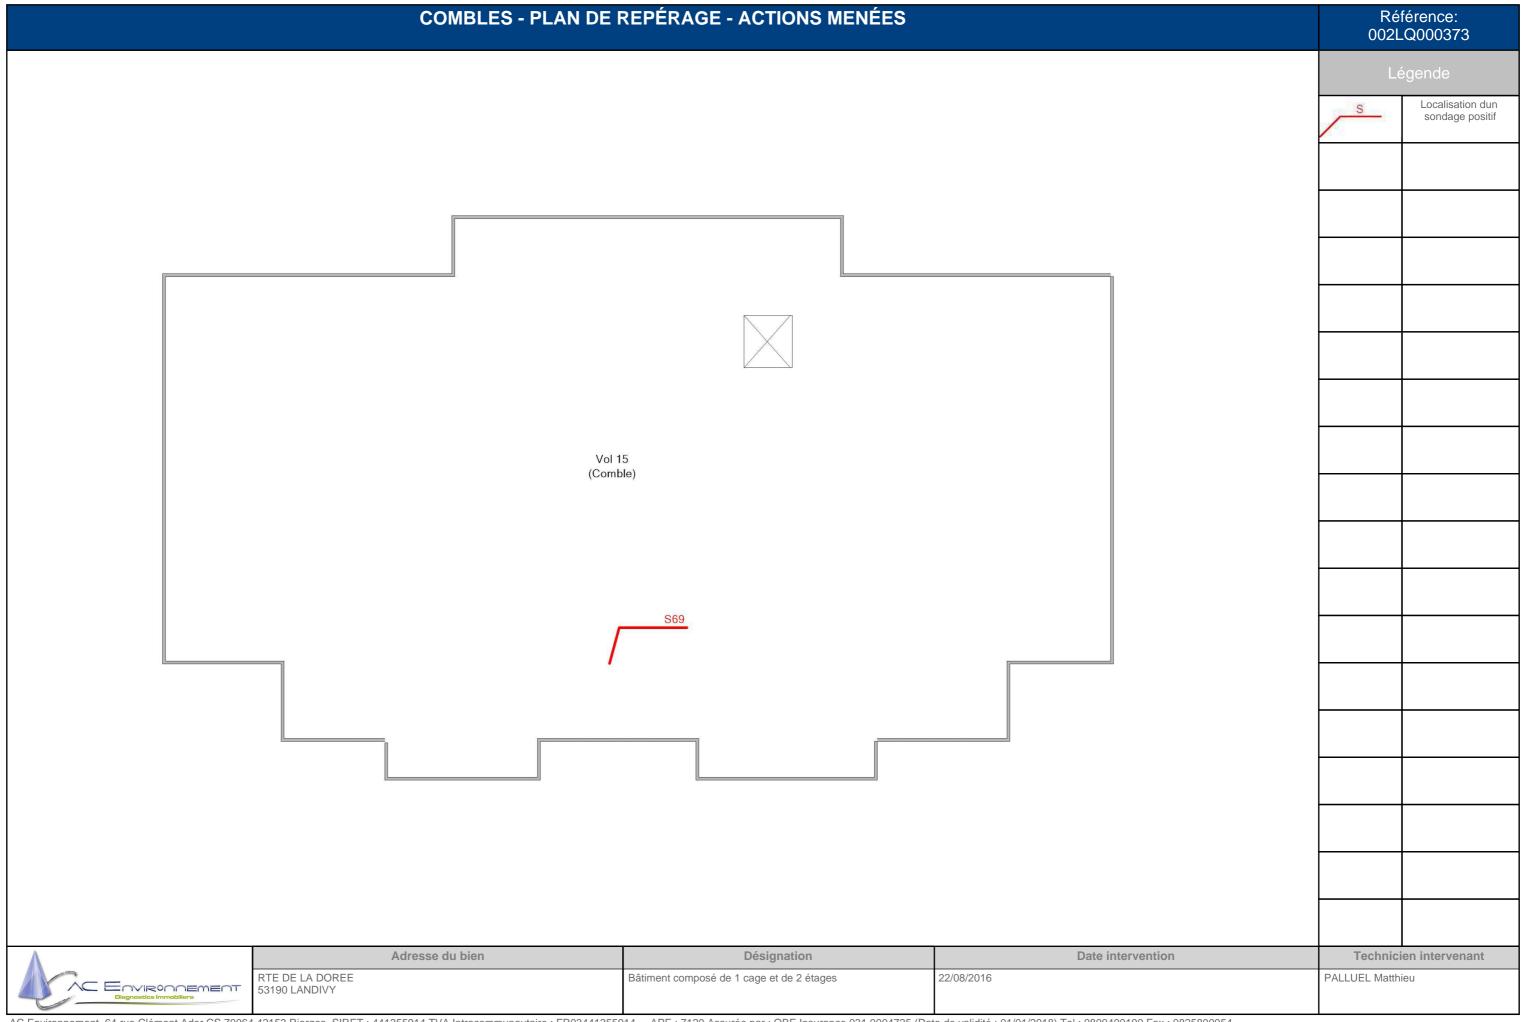

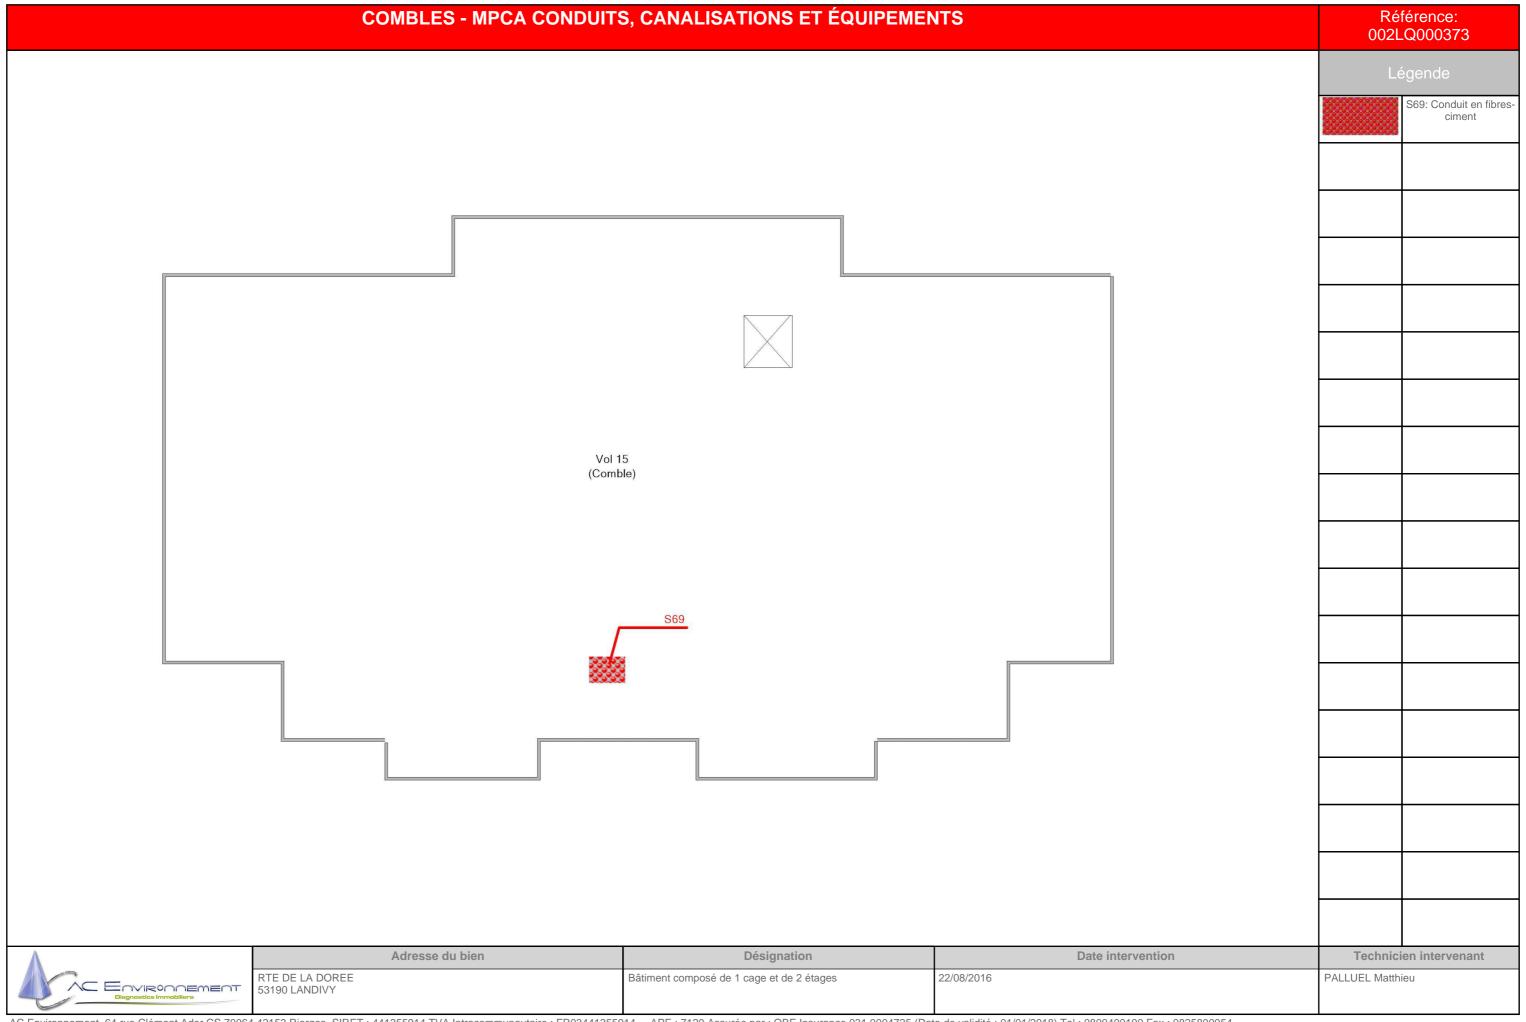

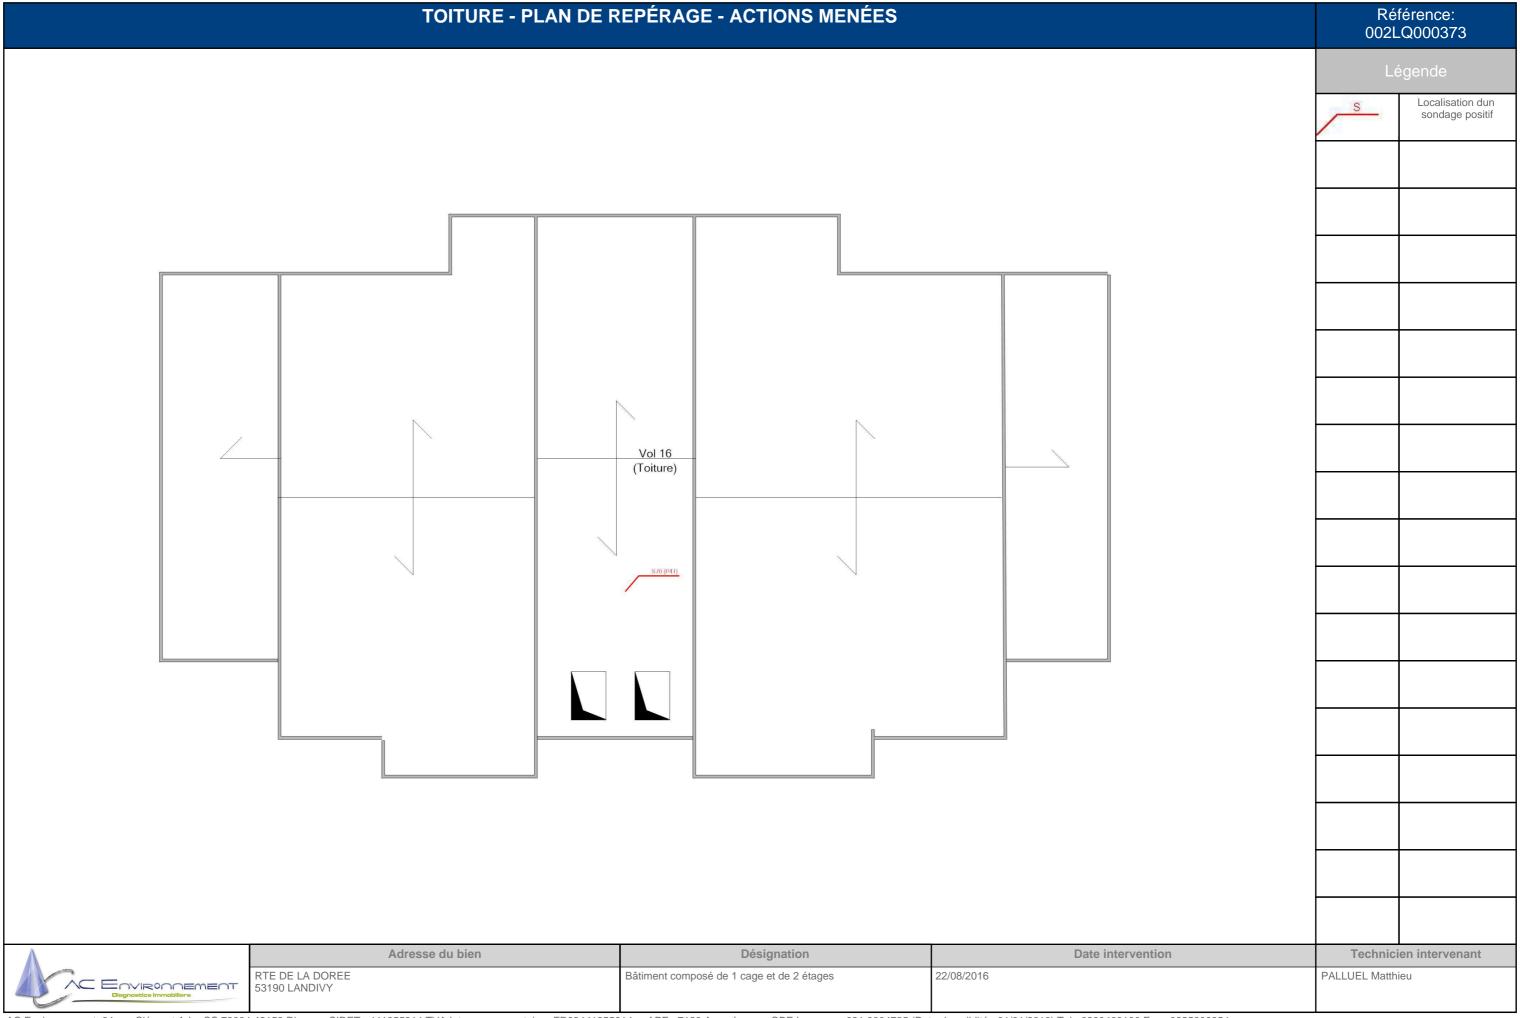

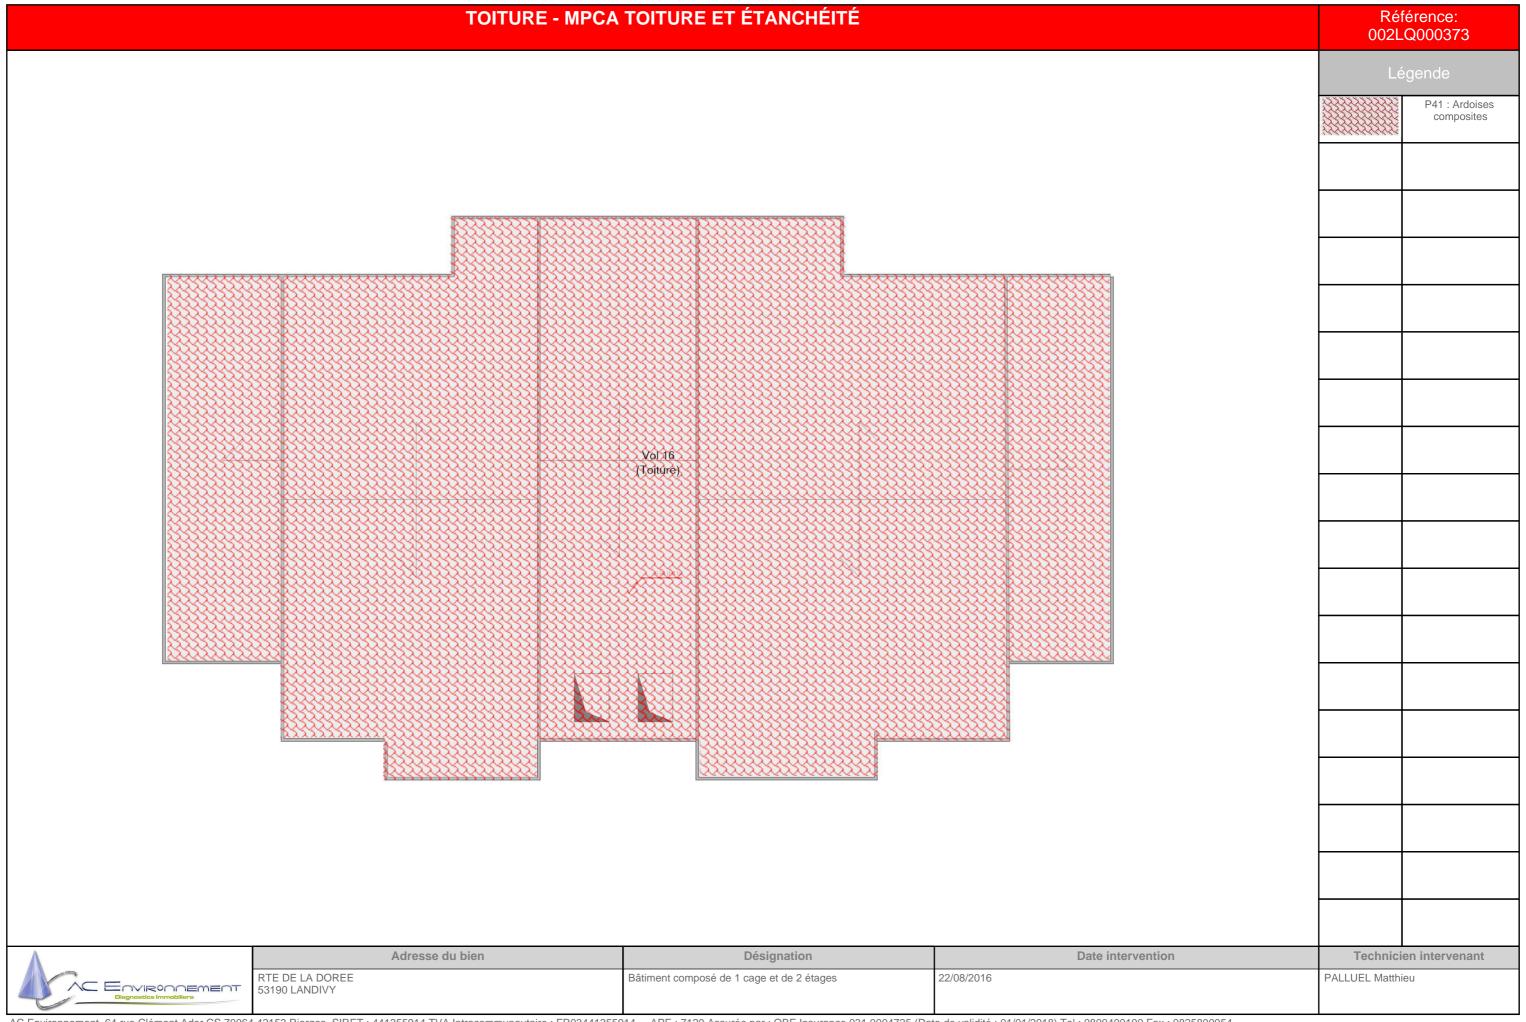

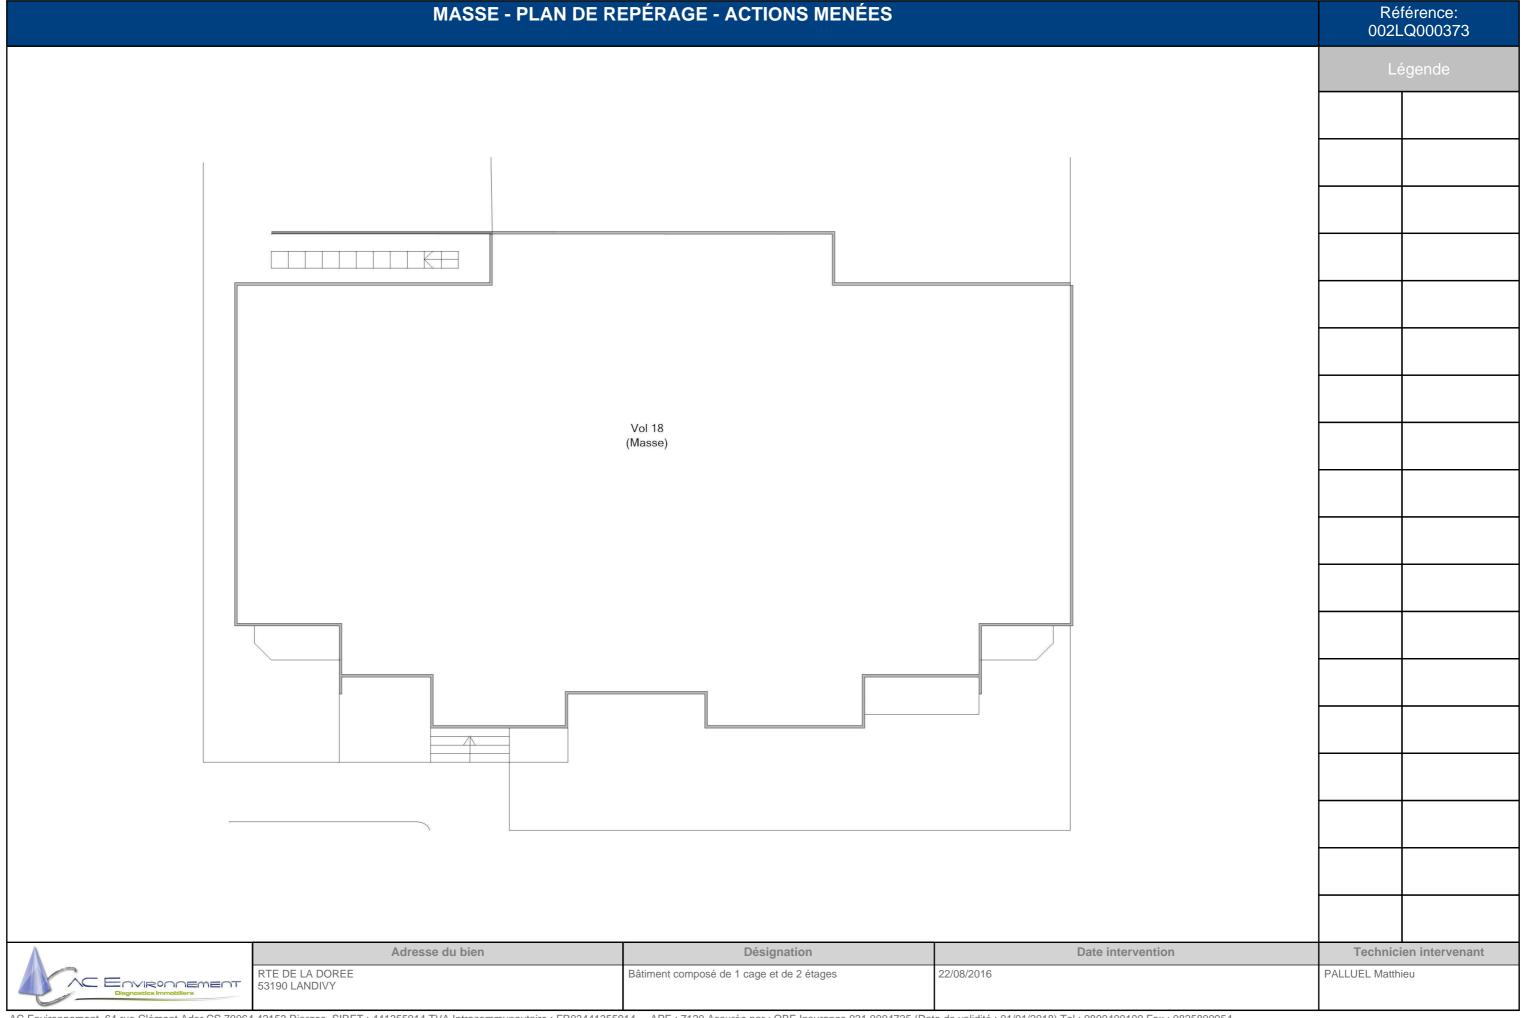

FAÇADE AVANT - PLAN DE REPÉRAGE - ACTIONS MENÉES



90.		
L	ocalisation	d



P	prélèvement
Technici	en intervenan
PALLUEL Matth	

	CEMECT
Diagnostics Immo	biliers

Adresse du bien	Désignation	Date intervention	Technicien intervenant
RTE DE LA DOREE 53190 LANDIVY	Bâtiment composé de 1 cage et de 2 étages	22/08/2016	PALLUEL Matthieu

FAÇADE AVANT - MPCA TOITURE ET ÉTANCHÉITÉ



	P41 : Ardoises
222222	composites
WWW.	
WWW.	



Technici	en intervenant

A	
	=
	ENVIRONNEMENT
	Diagnostics Immobiliers

Adresse du bien	Désignation	Date intervention	Technicien intervenant
RTE DE LA DOREE 53190 LANDIVY	Bâtiment composé de 1 cage et de 2 étages	22/08/2016	PALLUEL Matthieu

PIGNON GAUCHE - PLAN DE REPÉRAGE - ACTIONS MENÉES



G	Localisation of

-	sondage positif




Technici	en intervenant
PALLUEL Matth	ieu

Environment Diagnostics Immobiliers	Λ	
CENTRONNEMENT		
	1	ENVIRONEMENT

	Adresse du bien	Désignation	Date intervention	Technicien intervenant
Г	RTE DE LA DOREE 53190 LANDIVY	Bâtiment composé de 1 cage et de 2 étages	22/08/2016	PALLUEL Matthieu

PIGNON GAUCHE - MPCA TOITURE ET ÉTANCHÉITÉ

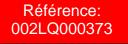



Légende		
	P41 : Ardoises composites	

Λ	
	Environement
	Diagnostics Immobiliers

	Adresse du bien	Désignation	Date intervention	Technicien intervenant
T	RTE DE LA DOREE 53190 LANDIVY	Bâtiment composé de 1 cage et de 2 étages	22/08/2016	PALLUEL Matthieu

FAÇADE ARRIÈRE - PLAN DE REPÉRAGE - ACTIONS MENÉES






S	Localisation sondage
Technici	en interven:

ENVIRONNEMENT
Diagnostics Immobiliers

Adresse du bien	Désignation	Date intervention	Technicien intervenant
RTE DE LA DOREE 53190 LANDIVY	Bâtiment composé de 1 cage et de 2 étages	22/08/2016	PALLUEL Matthieu

FAÇADE ARRIÈRE - MPCA TOITURE ET ÉTANCHÉITÉ

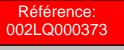

P41 : Ardoises
composites



Λ
AC Environment
Diagnostics Immobiliers


Adresse du bien	Désignation	Date intervention	Technicien intervenant
RTE DE LA DOREE 53190 LANDIVY	Bâtiment composé de 1 cage et de 2 étages	22/08/2016	PALLUEL Matthieu

PIGNON DROIT - PLAN DE REPÉRAGE - ACTIONS MENÉES



S	Localisation

_	sondage positif

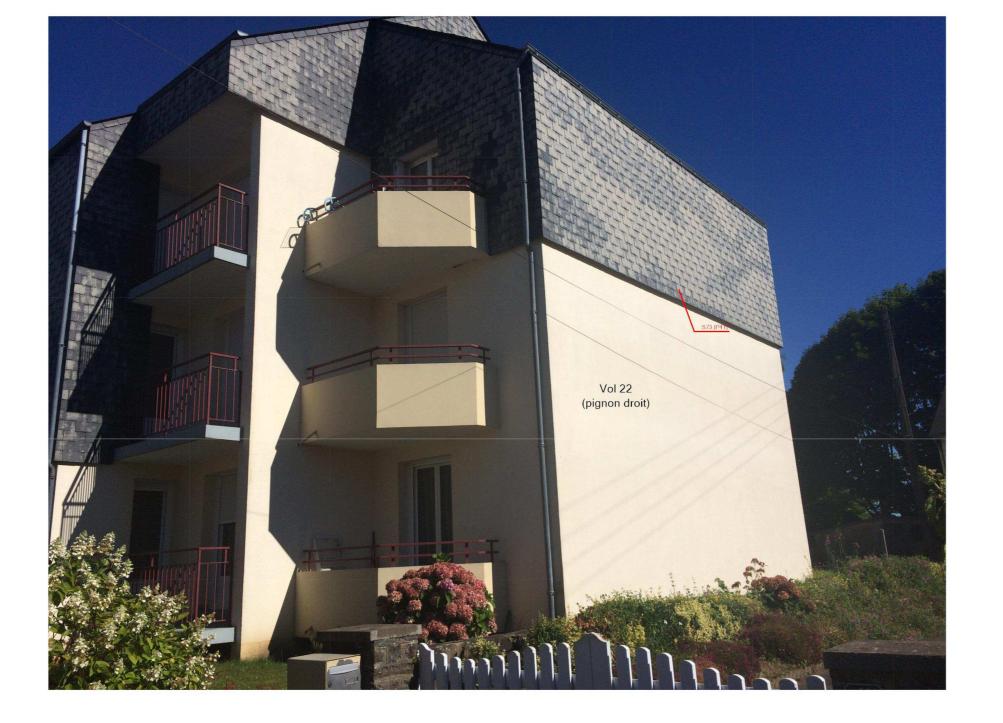

	en intervenant
PALLUEL Matth	ieu

ENVIRONNEMENT
Diagnostics Immobiliers

Adresse du bien	Désignation	Date intervention	Technicien ii	ntervenant
RTE DE LA DOREE 53190 LANDIVY	Bâtiment composé de 1 cage et de 2 étages	22/08/2016	PALLUEL Matthieu	

PIGNON DROIT - MPCA TOITURE ET ÉTANCHÉITÉ



	S73 (P41)	
	Vol 22 (pignon droit)	

Lé	gende	
	P41 : Ardoi composit	

	A C ENVIRONNEMENT
	Diagnostics Immobiliers
-	

Adresse du bien	Désignation	Date intervention	Technicien intervenant
RTE DE LA DOREE 53190 LANDIVY	Bâtiment composé de 1 cage et de 2 étages	22/08/2016	PALLUEL Matthieu



ANNEXE: Reportage photographique

Photos représentant des matériaux et produits contenant de l'amiante

Référence	Localisation	Action	
002LQ000373 n°37 - 1 (P37)	Etages - Vol 14 (PC R+2)	Prélevement	
002LQ000373 n°37 - 2 (P37)	Etages - Vol 14 (PC R+2)	Prélevement	
S67 - 1 (S67)	Etages - Vol 11 (Local vide-ordure 3)	Présence sur présentation de documents	
S68 - 1 (S68)	Etages - Vol 13 (Local vide-ordure 4)	Présence sur présentation de documents	

Référence	Localisation	Action
002LQ000373 n°41 - 1 (P41)	Façade avant - Vol 19 (façade avant)	Prélevement
002LQ000373 n°41 - 2 (P41)	Façade avant - Vol 19	Prélevement

Référence	Localisation	Action
002LQ000373 n°11 - 2 (P11)	RDC - Vol 17	Prélevement
` '	(Accès sous-sol)	
002LQ000373 n°11 - 1 (P11)	RDC - Vol 17	Prélevement
	(Accès sous-sol)	
002LQ000373 n°20 - 1 (P20)	RDC - Vol 8	Prélevement
, ,	(Hall d'entrée)	
002LQ000373 n°20 - 2 (P20)	RDC - Vol 8	Prélevement
, ,	(Hall d'entrée)	
002LQ000373 n°31 - 1 (P31)	RDC - Vol 10	Prélevement
	(PC RDC)	
002LQ000373 n°31 - 2 (P31)	RDC - Vol 10	Prélevement
` ,	(PC RDC)	
002LQ000373 n°32 - 2 (P32)	RDC - Vol 10	Prélevement
	(PC RDC)	
002LQ000373 n°32 - 1 (P32)	RDC - Vol 10	Prélevement
	(PC RDC)	
002LQ000373 n°33 - 1 (P33)	RDC - Vol 9	Prélevement
	(Local vide-ordure 2)	
002LQ000373 n°33 - 2 (P33)	RDC - Vol 9	Prélevement
	(Local vide-ordure 2)	
002LQ000373 n°34 - 2 (P34)	RDC - Vol 9	Prélevement
·	(Local vide-ordure 2)	
002LQ000373 n°34 - 1 (P34)	RDC - Vol 9	Prélevement
` ,	(Local vide-ordure 2)	
S34 - 1 (S34)	RDC - Vol 9	Présence sur présentation de documents
	(Local vide-ordure 2)	

Référence	Référence Localisation	
002LQ000373 n°1 - 1 (P1)	Sous sol - Vol 3	Prélevement
	(PC Sous-sol 1)	
002LQ000373 n°1 - 2 (P1)	Sous sol - Vol 3	Prélevement
	(PC Sous-sol 1)	
002LQ000373 n°3 - 1 (P3)	Sous sol - Vol 3	Prélevement
	(PC Sous-sol 1)	
002LQ000373 n°3 - 2 (P3)	Sous sol - Vol 3	Prélevement
	(PC Sous-sol 1)	
002LQ000373 n°4 - 1 (P4)	Sous sol - Vol 3	Prélevement
	(PC Sous-sol 1)	
002LQ000373 n°4 - 2 (P4)	Sous sol - Vol 3	Prélevement
	(PC Sous-sol 1)	
002LQ000373 n°7 - 2 (P7)	Sous sol - Vol 3	Prélevement
	(PC Sous-sol 1)	
002LQ000373 n°7 - 1 (P7)	Sous sol - Vol 3	Prélevement
	(PC Sous-sol 1)	

AC Environnement, 64 rue Clément Ader CS 70064 42153 Riorges, SIRET : 441355914 TVA Intracommunautaire : FR03441355914 APE : 7120 Assurée par : QBE Insurance 031 0004725 (Date de validité : 01/01/2018) Tel : 0800400100 Fax : 0825800954







Référence	Localisation	Action	
002LQ000373 n°8 - 1 (P8)	Sous sol - Vol 4	Prélevement	
	(Local vide-ordure 1)		
002LQ000373 n°8 - 2 (P8)	Sous sol - Vol 4	Prélevement	
	(Local vide-ordure 1)		
002LQ000373 n°9 - 1 (P9)	Sous sol - Vol 4	Prélevement	
	(Local vide-ordure 1)		
002LQ000373 n°9 - 2 (P9)	Sous sol - Vol 4	Prélevement	
	(Local vide-ordure 1)		
S16 - 1 (S16)	Sous sol - Vol 4	Présence sur décision de l'opérateur de	
	(Local vide-ordure 1)	repérage	





002LQ000373 n°1 - 1 (P1)



002LQ000373 n°3 - 1 (P3)



002LQ000373 n°4 - 1 (P4)



002LQ000373 n°1 - 2 (P1)



002LQ000373 n°3 - 2 (P3)



002LQ000373 n°4 - 2 (P4)







002LQ000373 n°7 - 2 (P7)



002LQ000373 n°8 - 1 (P8)



002LQ000373 n°9 - 1 (P9)



002LQ000373 n°7 - 1 (P7)



002LQ000373 n°8 - 2 (P8)



002LQ000373 n°9 - 2 (P9)







002LQ000373 n°11 - 2 (P11)



002LQ000373 n°20 - 1 (P20)



002LQ000373 n°31 - 1 (P31)



002LQ000373 n°11 - 1 (P11)



002LQ000373 n°20 - 2 (P20)



002LQ000373 n°31 - 2 (P31)







002LQ000373 n°32 - 2 (P32)



002LQ000373 n°33 - 1 (P33)



002LQ000373 n°34 - 2 (P34)



002LQ000373 n°32 - 1 (P32)



002LQ000373 n°33 - 2 (P33)



002LQ000373 n°34 - 1 (P34)







002LQ000373 n°37 - 1 (P37)



002LQ000373 n°41 - 1 (P41)



S16 - 1 (S16)



002LQ000373 n°37 - 2 (P37)



002LQ000373 n°41 - 2 (P41)



S34 - 1 (S34)







S67 - 1 (S67)



S68 - 1 (S68)







Annexe : Grille d'évalutation de l'état de conservation des produits de la liste B 002LQ000373 Réf commande Conduit en fibres-ciment Materiau: Réf mesure S16 Destination du local: Local ou zone Vol 4 Date évaluation : 22/08/2016 homogène: (Local vide-ordure 1) Batiment : Etendue de la dégradation Risque de dégradation lié à Protection physique Etat de dégradation Résultat l'environnement du materiau EP Protection physique étanche Risque de dégradation faible ou à EP Matériau non dégradé Risque de dégradation rapide AC1 Risque faible d'extension de la EP Protection physique non étanche ou dégradation absence de protection physique Risque d'extension à terme de la Ponctuelle AC1 dégradation Risque d'extension rapide de la AC2 Matériau dégradé dégradation Généralisée AC2 Résultat : Evaluation périodique Commentaire :

Rappel des recommandations au propriétaire :

- a) Contrôler périodiquement que l'état de dégradation des matériaux et produits concernés ne s'aggrave pas et, le cas échéant, que leur protection demeure en bon état de conservation ;
 - b) Rechercher, le cas échéant, les causes de dégradation et prendre les mesures appropriées pour les supprimer.







Annexe : Grille d'évalutation de l'état de conservation des produits de la liste B 002LQ000373 Réf commande Conduit en fibres-ciment Materiau: S34 Réf mesure Destination du local: Local ou zone Vol 9 Date évaluation : 22/08/2016 homogène: (Local vide-ordure 2) Batiment : Etendue de la dégradation Risque de dégradation lié à Protection physique Etat de dégradation Résultat l'environnement du materiau EP Protection physique étanche Risque de dégradation faible ou à EP Matériau non dégradé Risque de dégradation rapide AC1 Risque faible d'extension de la EP Protection physique non étanche ou dégradation absence de protection physique Risque d'extension à terme de la Ponctuelle AC1 dégradation Risque d'extension rapide de la AC2 Matériau dégradé dégradation Généralisée AC2 Résultat : Evaluation périodique Commentaire :

Rappel des recommandations au propriétaire :

- a) Contrôler périodiquement que l'état de dégradation des matériaux et produits concernés ne s'aggrave pas et, le cas échéant, que leur protection demeure en bon état de conservation ;
 - b) Rechercher, le cas échéant, les causes de dégradation et prendre les mesures appropriées pour les supprimer.







Annexe : Grille d'évalutation de l'état de conservation des produits de la liste B 002LQ000373 Réf commande Conduit en fibres-ciment Materiau: S67 Réf mesure Destination du local: Local ou zone Vol 11 Date évaluation : 22/08/2016 homogène: (Local vide-ordure 3) Batiment : Etendue de la dégradation Risque de dégradation lié à Protection physique Etat de dégradation Résultat l'environnement du materiau EP Protection physique étanche Risque de dégradation faible ou à EP Matériau non dégradé Risque de dégradation rapide AC1 Risque faible d'extension de la EP Protection physique non étanche ou dégradation absence de protection physique Risque d'extension à terme de la Ponctuelle AC1 dégradation Risque d'extension rapide de la AC2 Matériau dégradé dégradation Généralisée AC2 Résultat : Evaluation périodique Commentaire :

Rappel des recommandations au propriétaire :

- a) Contrôler périodiquement que l'état de dégradation des matériaux et produits concernés ne s'aggrave pas et, le cas échéant, que leur protection demeure en bon état de conservation ;
 - b) Rechercher, le cas échéant, les causes de dégradation et prendre les mesures appropriées pour les supprimer.







Annexe : Grille d'évalutation de l'état de conservation des produits de la liste B 002LQ000373 Réf commande Materiau: Conduit en fibres-ciment S68 Réf mesure Destination du local: Local ou zone Vol 13 Date évaluation : 22/08/2016 homogène: (Local vide-ordure 4) Batiment : Etendue de la dégradation Risque de dégradation lié à Protection physique Etat de dégradation Résultat l'environnement du materiau EP Protection physique étanche Risque de dégradation faible ou à EP Matériau non dégradé Risque de dégradation rapide AC1 Risque faible d'extension de la EP Protection physique non étanche ou dégradation absence de protection physique Risque d'extension à terme de la Ponctuelle AC1 dégradation Risque d'extension rapide de la AC2 Matériau dégradé dégradation Généralisée AC2 Résultat : Evaluation périodique Commentaire :

Rappel des recommandations au propriétaire :

- a) Contrôler périodiquement que l'état de dégradation des matériaux et produits concernés ne s'aggrave pas et, le cas échéant, que leur protection demeure en bon état de conservation ;
 - b) Rechercher, le cas échéant, les causes de dégradation et prendre les mesures appropriées pour les supprimer.







Annexe : Grille d'évalutation de l'état de conservation des produits de la liste B 002LQ000373 Réf commande Conduit en fibres-ciment Materiau: S69 Réf mesure Destination du local: Local ou zone Vol 15 Date évaluation : 22/08/2016 homogène: (Comble) Batiment : Etendue de la dégradation Risque de dégradation lié à Protection physique Etat de dégradation Résultat l'environnement du materiau EP Protection physique étanche Risque de dégradation faible ou à EP Matériau non dégradé Risque de dégradation rapide AC1 Risque faible d'extension de la EP Protection physique non étanche ou dégradation absence de protection physique Risque d'extension à terme de la Ponctuelle AC1 dégradation Risque d'extension rapide de la AC2 Matériau dégradé dégradation Généralisée AC2 Résultat : Evaluation périodique Commentaire :

Rappel des recommandations au propriétaire :

- a) Contrôler périodiquement que l'état de dégradation des matériaux et produits concernés ne s'aggrave pas et, le cas échéant, que leur protection demeure en bon état de conservation ;
 - b) Rechercher, le cas échéant, les causes de dégradation et prendre les mesures appropriées pour les supprimer.







Annexe : Grille d'évalutation de l'état de conservation des produits de la liste B 002LQ000373 Réf commande Materiau: Matériau compact noir avec fibres visibles P41 Réf mesure : Destination du local: Local ou zone Vol 19 Date évaluation : 22/08/2016 homogène : (façade avant), Vol 16 (Toiture), Vol 20 Batiment: (pignon gauche), Vol 21 (façade arrière), Vol 22 (pignon droit) Risque de dégradation lié à Protection physique Etat de dégradation Etendue de la dégradation Résultat l'environnement du materiau Protection physique étanche EP Risque de dégradation faible ou à EP terme Matériau non dégradé Risque de dégradation rapide AC1 Risque faible d'extension de la EP Protection physique non étanche ou dégradation absence de protection physique Risque d'extension à terme de la Ponctuelle AC1 dégradation Risque d'extension rapide de la Matériau dégradé AC2 dégradation Généralisée AC2 Résultat : Evaluation périodique Commentaire :

Rappel des recommandations au propriétaire :

- a) Contrôler périodiquement que l'état de dégradation des matériaux et produits concernés ne s'aggrave pas et, le cas échéant, que leur protection demeure en bon état de conservation ;
 - b) Rechercher, le cas échéant, les causes de dégradation et prendre les mesures appropriées pour les supprimer.



ANNEXE : Récapitulatif des prélevements et analyses

Prélévements en rouge = Positif

leférence	Categorie	Composant	Materiau	Localisation	Observation
P1	Parois verticales intérieures	Murs et cloisons	Enduit plâtreux blanc	Sous sol - Vol 3	
	et enduits		en vrac - Porteur partie haute escalier -	(PC Sous-sol 1)	
P3	Plafond et faux-plafonds	Plafonds	Enduit gris en vrac	Sous sol - Vol 3	
			hétérogène + peinture	(PC Sous-sol 1)	
			non séparable - sous		
			face escalier -		
P4	Plafond et faux-plafonds	Plafonds	Enduit gris en vrac	Sous sol - Vol 3	
			hétérogène + peinture	(PC Sous-sol 1)	
			non séparable - sur		
			poutrelles béton -		
P7	Parois verticales intérieures	Murs et cloisons	Enduit compact gris	Sous sol - Vol 3	
	et enduits		hétérogène - porteur,	(PC Sous-sol 1)	
			angles, linteau,	,	
			tableau menuiseries -		
P8	Plafond et faux-plafonds	Plafonds	Enduit gris en vrac +	Sous sol - Vol 4	
-			peinture non	(Local vide-ordure 1)	
			séparable	(
P9	Parois verticales intérieures	Murs et cloisons	Enduit compact gris +	Sous sol - Vol 4	
	et enduits		peinture - porteur local	(Local vide-ordure 1)	
	3.3.3410		vide ordures -	(2000. 1.00 010010 1)	
P11	Parois verticales intérieures	Murs et cloisons	Enduit plâtreux blanc	RDC - Vol 17	
	et enduits		en vrac + peinture non	(Accès sous-sol)	
	ot chadis		séparable - carreaux	(/10003 3043-301)	
			de platre gaine		
			technique -		
P20	Parois verticales intérieures	Murs et cloisons	Enduit plâtreux blanc	RDC - Vol 8	
F 20	et enduits	Muis et Goisons	en vrac + peinture non	(Hall d'entrée)	
	et enduits		séparable - aspect	(Hall d'elliee)	
			1 1		
P31	Plafond et faux-plafonds	Plafonds	projeté - Enduit plâtreux blanc	RDC - Vol 10	
FSI	Flatorid et laux-platorids	Plaidius	en vrac + matériau		
				(PC RDC)	
			gris en vrac non		
			séparable + peinture		
			non séparable - sous		
P32	Parois verticales intérieures	Murs et cloisons	Enduit gris en vrac +	RDC - Vol 10	
	et enduits		peinture non	(PC RDC)	
			séparable - contre		
P33	Plafond et faux-plafonds	Plafonds	Enduit gris en vrac	RDC - Vol 9	
D0.4	B	NA A. A. A.	hétérogène	(Local vide-ordure 2)	
P34	Parois verticales intérieures	Murs et cloisons	Enduit gris en vrac	RDC - Vol 9	
	et enduits		hétérogène + matériau	(Local vide-ordure 2)	
			beige en vrac non		
			séparable + peinture		
P37	Plafond et faux-plafonds	Plafonds	Enduit plâtreux blanc	Etages - Vol 14	
			en vrac + matériau	(PC R+2)	
			gris en faible quantité		
			non séparable +		
			peinture non		
			séparable - plafond		
			dernier étage -		
P41	Toiture et étanchéité	Ardoises	Matériau compact noir	Façade avant - Vol 19	
			avec fibres visibles	(façade avant)	



Laboratoire d'analyses

Nom du laboratoire : ITGA

Adresse : Parc d'affaires Edonia - Bâtiment R - Rue de la terre

Adélie 35768 SAINT-GREGOIRE CEDEX

Téléphone: 0299354149

Email: Helene.Grude@itga.fr

Numéro d'accréditation : 1-5970



Tél: 02.99.35.41.41 Fax: 02.99.35.41.42 www.itga.fr



RAPPORT D'ESSAI N° IT071608-51683 EN DATE DU 31/08/2016 RECHERCHE ET IDENTIFICATION D'AMIANTE SUR UN PRELEVEMENT DE MATERIAU

Ce rapport d'essai ne concerne que les échantillons soumis à l'analyse.

Client:

AC ENVIRONNEMENT M. Mathieu PALLUEL 64 rue Clément Ader 42153 RIORGES

Prélèvement:

Commande ITGA : IT0716-87867 Echantillon ITGA : IT071608-51683 Reçu au laboratoire le : 29/08/2016

MesureAmianteAT_3d5508b4-b11f-43ec-86d5-c8cfc612b0

d4

Réf. Client:

Commande	002LQ000373
Dossier client	_0026400001_ RTE DE LA DOREE - 53190 LANDIVY Bâtiment composé de 1 cage et de 2 étages
Echantillon	002LQ000373001 / Parois verticales intérieures et enduits / Murs et cloisons / Enduit plâtre / Vol 3 (PC Sous-sol 1)
Description ITGA	Enduit plâtreux blanc en vrac

Préparation:

Effectuée de façon à être représentative de l'échantillon

- pour une analyse au Microscope Electronique à Transmission Analytique (META) : broyage mécanique, récupération de poussières sur grille de microscope électronique (méthode interne IT 085 ou IT 286)

Technique Analytique:

- Microscope Electronique à Transmission Analytique (parties pertinentes de la norme NF X 43-050)

Résultat :

Fraction Analysée	Technique analytique et date d'analyse	Résultat	Type d'amiante	Nb de préparations
Enduit plâtreux blanc en vrac	META le 31/08/2016	Amiante non détecté		3

Validé par : Antoine Blandel - Analyste

3 testat



Tél: 02.99.35.41.41 Fax: 02.99.35.41.42 www.itga.fr



RAPPORT D'ESSAI N° IT071608-51685 EN DATE DU 31/08/2016 RECHERCHE ET IDENTIFICATION D'AMIANTE SUR UN PRELEVEMENT DE MATERIAU

Ce rapport d'essai ne concerne que les échantillons soumis à l'analyse.

Client:

AC ENVIRONNEMENT M. Mathieu PALLUEL 64 rue Clément Ader 42153 RIORGES

Prélèvement:

Commande ITGA : IT0716-87867 Echantillon ITGA : IT071608-51685 Reçu au laboratoire le : 29/08/2016

MesureAmianteAT_e5b90ade-7494-48de-b795-ac1c7c1db7

d8

Réf. Client:

Commande	002LQ000373
Dossier client	_0026400001_ RTE DE LA DOREE - 53190 LANDIVY Bâtiment composé de 1 cage et de 2 étages
Echantillon	002LQ000373003 / Plafond et faux-plafonds / Plafonds / Enduit ciment / Vol 3 (PC Sous-sol 1)
Description ITGA	Enduit gris en vrac hétérogène / Peinture

Préparation:

Effectuée de façon à être représentative de l'échantillon

- pour une analyse au Microscope Electronique à Transmission Analytique (META) : broyage mécanique, récupération de poussières sur grille de microscope électronique (méthode interne IT 085 ou IT 286)

Technique Analytique:

- Microscope Electronique à Transmission Analytique (parties pertinentes de la norme NF X 43-050)

Résultat :

Fraction Analysée	Technique analytique et date d'analyse	Résultat	Type d'amiante	Nb de préparations
Enduit gris en vrac hétérogène + peinture non séparable	META le 30/08/2016	Amiante non détecté		1

Validé par : Antoine Blandel - Analyste

3 testat



Tél: 02.99.35.41.41 Fax: 02.99.35.41.42 www.itga.fr



RAPPORT D'ESSAI N° IT071608-51686 EN DATE DU 31/08/2016 RECHERCHE ET IDENTIFICATION D'AMIANTE SUR UN PRELEVEMENT DE MATERIAU

Ce rapport d'essai ne concerne que les échantillons soumis à l'analyse.

Client:

AC ENVIRONNEMENT M. Mathieu PALLUEL 64 rue Clément Ader 42153 RIORGES

Prélèvement:

Commande ITGA : IT0716-87867 Echantillon ITGA : IT071608-51686 Reçu au laboratoire le : 29/08/2016

MesureAmianteAT_1b60c329-7c09-4723-9a54-f15c22a70

996

Réf. Client:

Commande	002LQ000373
Dossier client	_0026400001_ RTE DE LA DOREE - 53190 LANDIVY Bâtiment composé de 1 cage et de 2 étages
Echantillon	002LQ000373004 / Plafond et faux-plafonds / Plafonds / Enduit ciment / Vol 3 (PC Sous-sol 1)
Description ITGA	Enduit gris en vrac hétérogène / Peinture

Préparation:

Effectuée de façon à être représentative de l'échantillon

- pour une analyse au Microscope Electronique à Transmission Analytique (META) : broyage mécanique, récupération de poussières sur grille de microscope électronique (méthode interne IT 085 ou IT 286)

Technique Analytique:

- Microscope Electronique à Transmission Analytique (parties pertinentes de la norme NF X 43-050)

Résultat :

Fraction Analysée	Technique analytique et date d'analyse	Résultat	Type d'amiante	Nb de préparations
Enduit gris en vrac hétérogène + peinture non séparable	META le 30/08/2016	Amiante non détecté		1

Validé par : Antoine Blandel - Analyste

3 tustet



Tél: 02.99.35.41.41 Fax: 02.99.35.41.42 www.itga.fr



RAPPORT D'ESSAI N° IT071608-51689 EN DATE DU 31/08/2016 RECHERCHE ET IDENTIFICATION D'AMIANTE SUR UN PRELEVEMENT DE MATERIAU

Ce rapport d'essai ne concerne que les échantillons soumis à l'analyse.

Client:

AC ENVIRONNEMENT M. Mathieu PALLUEL 64 rue Clément Ader 42153 RIORGES

Prélèvement:

Commande ITGA : IT0716-87867 Echantillon ITGA : IT071608-51689 Reçu au laboratoire le : 29/08/2016

MesureAmianteAT_f84208d2-412a-4f6b-945e-452efd1833

f7

Réf. Client:

Commande	002LQ000373
Dossier client	_0026400001_
	RTE DE LA DOREE - 53190 LANDIVY
	Bâtiment composé de 1 cage et de 2 étages
Echantillon	002LQ000373007 / Parois verticales intérieures et enduits / Murs et cloisons / Enduit ciment / Vol 3
	(PC Sous-sol 1)
Description ITGA	Enduit compact gris hétérogène

Préparation:

Effectuée de façon à être représentative de l'échantillon

- pour une analyse au Microscope Electronique à Transmission Analytique (META) : broyage mécanique, récupération de poussières sur grille de microscope électronique (méthode interne IT 085 ou IT 286)

Technique Analytique:

- Microscope Electronique à Transmission Analytique (parties pertinentes de la norme NF X 43-050)

Résultat :

Fraction Analysée	Technique analytique et date d'analyse	Résultat	Type d'amiante	Nb de préparations
Enduit compact gris hétérogène	META le 30/08/2016	Amiante non détecté		1

Validé par : Antoine Blandel - Analyste

3 testat



Tél: 02.99.35.41.41 Fax: 02.99.35.41.42 www.itga.fr



RAPPORT D'ESSAI N° IT071608-51690 EN DATE DU 31/08/2016 RECHERCHE ET IDENTIFICATION D'AMIANTE SUR UN PRELEVEMENT DE MATERIAU

Ce rapport d'essai ne concerne que les échantillons soumis à l'analyse.

Client:

AC ENVIRONNEMENT M. Mathieu PALLUEL 64 rue Clément Ader 42153 RIORGES

Prélèvement:

Commande ITGA : IT0716-87867 Echantillon ITGA : IT071608-51690 Reçu au laboratoire le : 29/08/2016

MesureAmianteAT_62f399a7-a5c5-472f-ba3c-fabc0b4cc2dc

Réf. Client:

Commande	002LQ000373
Dossier client	_0026400001_ RTE DE LA DOREE - 53190 LANDIVY Bâtiment composé de 1 cage et de 2 étages
Echantillon	002LQ000373008 / Plafond et faux-plafonds / Plafonds / Enduit ciment / Vol 4 (Local vide-ordure 1)
Description ITGA	Enduit gris en vrac / Peinture

Préparation:

Effectuée de façon à être représentative de l'échantillon

- pour une analyse au Microscope Electronique à Transmission Analytique (META) : broyage mécanique, récupération de poussières sur grille de microscope électronique (méthode interne IT 085 ou IT 286)

Technique Analytique:

- Microscope Electronique à Transmission Analytique (parties pertinentes de la norme NF X 43-050)

Résultat :

Fraction Analysée	Technique analytique et date d'analyse	Résultat	Type d'amiante	Nb de préparations
Enduit gris en vrac + peinture non séparable	META le 30/08/2016	Amiante non détecté		1

Validé par : Antoine Blandel - Analyste

3 tust



Tél: 02.99.35.41.41 Fax: 02.99.35.41.42 www.itga.fr



RAPPORT D'ESSAI N° IT071608-51691 EN DATE DU 31/08/2016 RECHERCHE ET IDENTIFICATION D'AMIANTE SUR UN PRELEVEMENT DE MATERIAU

Ce rapport d'essai ne concerne que les échantillons soumis à l'analyse.

Client:

AC ENVIRONNEMENT M. Mathieu PALLUEL 64 rue Clément Ader 42153 RIORGES

Prélèvement:

Commande ITGA : IT0716-87867 Echantillon ITGA : IT071608-51691 Reçu au laboratoire le : 29/08/2016

MesureAmianteAT_f60a4518-343b-482d-953f-5d8dd8b3f1

17

Réf. Client:

Commande	002LQ000373
Dossier client	_0026400001_
	RTE DE LA DOREE - 53190 LANDIVY
	Bâtiment composé de 1 cage et de 2 étages
Echantillon	002LQ000373009 / Parois verticales intérieures et enduits / Murs et cloisons / Enduit ciment / Vol 4
	(Local vide-ordure 1)
Description ITGA	Enduit compact gris / Peinture

Préparation:

Effectuée de façon à être représentative de l'échantillon

- pour une analyse au Microscope Electronique à Transmission Analytique (META) : broyage mécanique, récupération de poussières sur grille de microscope électronique (méthode interne IT 085 ou IT 286)

Technique Analytique:

- Microscope Electronique à Transmission Analytique (parties pertinentes de la norme NF X 43-050)

Résultat :

Fraction Analysée	Technique analytique et date d'analyse	Résultat	Type d'amiante	Nb de préparations
Enduit compact gris + peinture	META le 31/08/2016	Amiante non détecté		1

Validé par : Antoine Blandel - Analyste

3 tustet



Tél: 02.99.35.41.41 Fax: 02.99.35.41.42 www.itga.fr



RAPPORT D'ESSAI N° IT071608-51693 EN DATE DU 31/08/2016 RECHERCHE ET IDENTIFICATION D'AMIANTE SUR UN PRELEVEMENT DE MATERIAU

Ce rapport d'essai ne concerne que les échantillons soumis à l'analyse.

Client:

AC ENVIRONNEMENT M. Mathieu PALLUEL 64 rue Clément Ader 42153 RIORGES

Prélèvement:

Commande ITGA : IT0716-87867 Echantillon ITGA : IT071608-51693 Reçu au laboratoire le : 29/08/2016

MesureAmianteAT_4b104524-6197-428f-843c-e7fc130fb3

0c

Réf. Client:

Commande	002LQ000373
Dossier client	_0026400001_
	RTE DE LA DOREE - 53190 LANDIVY
	Bâtiment composé de 1 cage et de 2 étages
Echantillon	002LQ000373011 / Parois verticales intérieures et enduits / Murs et cloisons / Enduit plâtre / Vol 17
	(Accès sous-sol)
Description ITGA	Enduit plâtreux blanc en vrac / Peinture

Préparation:

Effectuée de façon à être représentative de l'échantillon

- pour une analyse au Microscope Electronique à Transmission Analytique (META) : broyage mécanique, récupération de poussières sur grille de microscope électronique (méthode interne IT 085 ou IT 286)

Technique Analytique:

- Microscope Electronique à Transmission Analytique (parties pertinentes de la norme NF X 43-050)

Résultat :

Fraction Analysée	Technique analytique et date d'analyse	Résultat	Type d'amiante	Nb de préparations
Enduit plâtreux blanc en vrac + peinture non séparable	META le 31/08/2016	Amiante non détecté		1

Validé par : Antoine Blandel - Analyste

3 testat



Tél: 02.99.35.41.41 Fax: 02.99.35.41.42 www.itga.fr



RAPPORT D'ESSAI N° IT071608-51702 EN DATE DU 31/08/2016 RECHERCHE ET IDENTIFICATION D'AMIANTE SUR UN PRELEVEMENT DE MATERIAU

Ce rapport d'essai ne concerne que les échantillons soumis à l'analyse.

Client:

AC ENVIRONNEMENT M. Mathieu PALLUEL 64 rue Clément Ader 42153 RIORGES

Prélèvement:

Commande ITGA : IT0716-87867 Echantillon ITGA : IT071608-51702 Reçu au laboratoire le : 29/08/2016

MesureAmianteAT_e4e3a165-6b47-4279-bcd6-4af3a9947c

9d

Réf. Client:

Commande	002LQ000373
Dossier client	_0026400001_
	RTE DE LA DOREE - 53190 LANDIVY
	Bâtiment composé de 1 cage et de 2 étages
Echantillon	002LQ000373020 / Parois verticales intérieures et enduits / Murs et cloisons / Enduit plâtre / Vol 8 (Hall d'entrée)
Description ITGA	Enduit plâtreux blanc en vrac / Peinture

Préparation:

Effectuée de façon à être représentative de l'échantillon

- pour une analyse au Microscope Electronique à Transmission Analytique (META) : broyage mécanique, récupération de poussières sur grille de microscope électronique (méthode interne IT 085 ou IT 286)

Technique Analytique:

- Microscope Electronique à Transmission Analytique (parties pertinentes de la norme NF X 43-050)

Résultat :

Fraction Analysée	Technique analytique et date d'analyse	Résultat	Type d'amiante	Nb de préparations
Enduit plâtreux blanc en vrac + peinture non séparable	META le 31/08/2016	Amiante non détecté		1

Validé par : Antoine Blandel - Analyste

3 tuy



Tél: 02.99.35.41.41 Fax: 02.99.35.41.42 www.itga.fr



RAPPORT D'ESSAI N° IT071608-51713 EN DATE DU 31/08/2016 RECHERCHE ET IDENTIFICATION D'AMIANTE SUR UN PRELEVEMENT DE MATERIAU

Ce rapport d'essai ne concerne que les échantillons soumis à l'analyse.

Client:

AC ENVIRONNEMENT M. Mathieu PALLUEL 64 rue Clément Ader 42153 RIORGES

Prélèvement:

Commande ITGA : IT0716-87867 Echantillon ITGA : IT071608-51713 Reçu au laboratoire le : 29/08/2016

MesureAmianteAT_01497d02-9f47-4d95-ae34-eb21d8d37

1d7

Réf. Client:

Commande	002LQ000373
Dossier client	_0026400001_ RTE DE LA DOREE - 53190 LANDIVY Bâtiment composé de 1 cage et de 2 étages
Echantillon	002LQ000373031 / Plafond et faux-plafonds / Plafonds / Enduit plâtre / Vol 10 (PC RDC)
Description ITGA	Enduit plâtreux blanc en vrac / Matériau gris en vrac / Peinture

Préparation:

Effectuée de façon à être représentative de l'échantillon

- pour une analyse au Microscope Electronique à Transmission Analytique (META) : broyage mécanique, récupération de poussières sur grille de microscope électronique (méthode interne IT 085 ou IT 286)

Technique Analytique:

- Microscope Electronique à Transmission Analytique (parties pertinentes de la norme NF X 43-050)

Résultat :

Fraction Analysée	Technique analytique et date d'analyse	Résultat	Type d'amiante	Nb de préparations
Enduit plâtreux blanc en vrac +	META le 30/08/2016	Amiante non détecté		1
matériau gris en vrac non séparable +				
peinture non séparable				

Validé par : Antoine Blandel - Analyste

3 tuy



Tél: 02.99.35.41.41 Fax: 02.99.35.41.42 www.itga.fr



RAPPORT D'ESSAI N° IT071608-51714 EN DATE DU 31/08/2016 RECHERCHE ET IDENTIFICATION D'AMIANTE SUR UN PRELEVEMENT DE MATERIAU

Ce rapport d'essai ne concerne que les échantillons soumis à l'analyse.

Client:

AC ENVIRONNEMENT M. Mathieu PALLUEL 64 rue Clément Ader 42153 RIORGES

Prélèvement:

Commande ITGA : IT0716-87867 Echantillon ITGA : IT071608-51714 Reçu au laboratoire le : 29/08/2016

MesureAmianteAT_f8df59ac-ca9d-43f6-8605-e29eb54885b

а

Réf. Client:

Commande	002LQ000373
Dossier client	_0026400001_ RTE DE LA DOREE - 53190 LANDIVY Bâtiment composé de 1 cage et de 2 étages
Echantillon	002LQ000373032 / Parois verticales intérieures et enduits / Murs et cloisons / Enduit ciment / Vol 10 (PC RDC)
Description ITGA	Enduit gris en vrac / Peinture

Préparation:

Effectuée de façon à être représentative de l'échantillon

- pour une analyse au Microscope Electronique à Transmission Analytique (META) : broyage mécanique, récupération de poussières sur grille de microscope électronique (méthode interne IT 085 ou IT 286)

Technique Analytique:

- Microscope Electronique à Transmission Analytique (parties pertinentes de la norme NF X 43-050)

Résultat :

Fraction Analysée	Technique analytique et date d'analyse	Résultat	Type d'amiante	Nb de préparations
Enduit gris en vrac + peinture non séparable	META le 30/08/2016	Amiante non détecté		1

Validé par : Antoine Blandel - Analyste

3 tust



Tél: 02.99.35.41.41 Fax: 02.99.35.41.42 www.itga.fr



RAPPORT D'ESSAI N° IT071608-51715 EN DATE DU 31/08/2016 RECHERCHE ET IDENTIFICATION D'AMIANTE SUR UN PRELEVEMENT DE MATERIAU

Ce rapport d'essai ne concerne que les échantillons soumis à l'analyse.

Client:

AC ENVIRONNEMENT M. Mathieu PALLUEL 64 rue Clément Ader 42153 RIORGES

Prélèvement:

Commande ITGA : IT0716-87867 Echantillon ITGA : IT071608-51715 Reçu au laboratoire le : 29/08/2016

MesureAmianteAT_7fdd5a14-057b-4acd-8197-df806af513f

3

Réf. Client:

Commande	002LQ000373
Dossier client	_0026400001_ RTE DE LA DOREE - 53190 LANDIVY Bâtiment composé de 1 cage et de 2 étages
Echantillon	002LQ000373033 / Plafond et faux-plafonds / Plafonds / Enduit ciment / Vol 9 (Local vide-ordure 2)
Description ITGA	Enduit gris en vrac hétérogène

Préparation:

Effectuée de façon à être représentative de l'échantillon

- pour une analyse au Microscope Electronique à Transmission Analytique (META) : broyage mécanique, récupération de poussières sur grille de microscope électronique (méthode interne IT 085 ou IT 286)

Technique Analytique:

- Microscope Electronique à Transmission Analytique (parties pertinentes de la norme NF X 43-050)

Résultat :

Fraction Analysée	Technique analytique et date d'analyse	Résultat	Type d'amiante	Nb de préparations
Enduit gris en vrac hétérogène	META le 31/08/2016	Amiante non détecté		1

Validé par : Antoine Blandel - Analyste

3 turt



Tél: 02.99.35.41.41 Fax: 02.99.35.41.42 www.itga.fr



RAPPORT D'ESSAI N° IT071608-51716 EN DATE DU 31/08/2016 RECHERCHE ET IDENTIFICATION D'AMIANTE SUR UN PRELEVEMENT DE MATERIAU

Ce rapport d'essai ne concerne que les échantillons soumis à l'analyse.

Client:

AC ENVIRONNEMENT M. Mathieu PALLUEL 64 rue Clément Ader 42153 RIORGES

Prélèvement:

Commande ITGA : IT0716-87867 Echantillon ITGA : IT071608-51716 Reçu au laboratoire le : 29/08/2016

MesureAmianteAT_36e2be3b-4452-41ec-a654-4b91d5b4e

93c

Réf. Client:

Commande	002LQ000373
Dossier client	_0026400001_
	RTE DE LA DOREE - 53190 LANDIVY
	Bâtiment composé de 1 cage et de 2 étages
Echantillon	002LQ000373034 / Parois verticales intérieures et enduits / Murs et cloisons / Enduit ciment / Vol 9
	(Local vide-ordure 2)
Description ITGA	Enduit gris en vrac hétérogène / Matériau beige en vrac / Peinture

Préparation:

Effectuée de façon à être représentative de l'échantillon

- pour une analyse au Microscope Electronique à Transmission Analytique (META) : broyage mécanique, récupération de poussières sur grille de microscope électronique (méthode interne IT 085 ou IT 286)

Technique Analytique:

- Microscope Electronique à Transmission Analytique (parties pertinentes de la norme NF X 43-050)

Résultat :

Fraction Analysée	Technique analytique et date d'analyse	Résultat	Type d'amiante	Nb de préparations
Enduit gris en vrac hétérogène +	META le 31/08/2016	Amiante non détecté		1
matériau beige en vrac non séparable +				
peinture non séparable				

Validé par : Antoine Blandel - Analyste

3 tust



Tél: 02.99.35.41.41 Fax: 02.99.35.41.42 www.itga.fr



RAPPORT D'ESSAI N° IT071608-51719 EN DATE DU 31/08/2016 RECHERCHE ET IDENTIFICATION D'AMIANTE SUR UN PRELEVEMENT DE MATERIAU

Ce rapport d'essai ne concerne que les échantillons soumis à l'analyse.

Client:

AC ENVIRONNEMENT M. Mathieu PALLUEL 64 rue Clément Ader 42153 RIORGES

Prélèvement:

Commande ITGA : IT0716-87867 Echantillon ITGA : IT071608-51719 Reçu au laboratoire le : 29/08/2016

MesureAmianteAT_b04b1401-5443-421d-8bea-bd3426a90

21f

Réf. Client:

Commande	002LQ000373
Dossier client	_0026400001_ RTE DE LA DOREE - 53190 LANDIVY Bâtiment composé de 1 cage et de 2 étages
Echantillon	002LQ000373037 / Plafond et faux-plafonds / Plafonds / Enduit plâtre / Vol 14 (PC R+2)
Description ITGA	Enduit plâtreux blanc en vrac / Matériau gris en faible quantité / Peinture

Préparation:

Effectuée de façon à être représentative de l'échantillon

- pour une analyse au Microscope Electronique à Transmission Analytique (META) : broyage mécanique, récupération de poussières sur grille de microscope électronique (méthode interne IT 085 ou IT 286)

Technique Analytique:

- Microscope Electronique à Transmission Analytique (parties pertinentes de la norme NF X 43-050)

Résultat :

Fraction Analysée	Technique analytique et date d'analyse	Résultat	Type d'amiante	Nb de préparations
Enduit plâtreux blanc en vrac +	META le 31/08/2016	Amiante non détecté		1
matériau gris en faible quantité non				
séparable + peinture non séparable				

Validé par : Antoine Blandel - Analyste

3 tusted



Tél: 02.99.35.41.41 Fax: 02.99.35.41.42 www.itga.fr



RAPPORT D'ESSAI N° IT071608-51723 EN DATE DU 31/08/2016 RECHERCHE ET IDENTIFICATION D'AMIANTE SUR UN PRELEVEMENT DE MATERIAU

Ce rapport d'essai ne concerne que les échantillons soumis à l'analyse.

Client:

AC ENVIRONNEMENT M. Mathieu PALLUEL 64 rue Clément Ader 42153 RIORGES

Prélèvement:

Commande ITGA : IT0716-87867 Echantillon ITGA : IT071608-51723 Reçu au laboratoire le : 29/08/2016

MesureAmianteAT_b3a4e0aa-8a3a-48d9-a5b9-9f5f860b332

2

Réf. Client:

Commande	002LQ000373
Dossier client	_0026400001_
	RTE DE LA DOREE - 53190 LANDIVY
	Bâtiment composé de 1 cage et de 2 étages
Echantillon	002LQ000373041 / Toiture et étanchéité / Ardoises / Ardoises composites / Vol 19
	(façade avant)
D ' II ITCA	
Description ITGA	Matériau compact noir avec fibres visibles

Préparation:

Effectuée de façon à être représentative de l'échantillon

- pour une analyse au Microscope Optique à Lumière Polarisée (MOLP) : pas de traitement thermique ou mécanique

Technique Analytique:

- Microscope Optique à Lumière Polarisée (méthode guide HSG 248 - appendice 2)

Résultat :

Fraction Analysée	Technique analytique et date d'analyse	Résultat	Type d'amiante	Nb de préparations
Matériau compact noir avec fibres visibles	MOLP le 30/08/2016	Présence de fibres d'amiante	Chrysotile	2

Validé par : Antoine Blandel - Analyste

3 tustet